



**SLUTTDOKUMENTASJON**

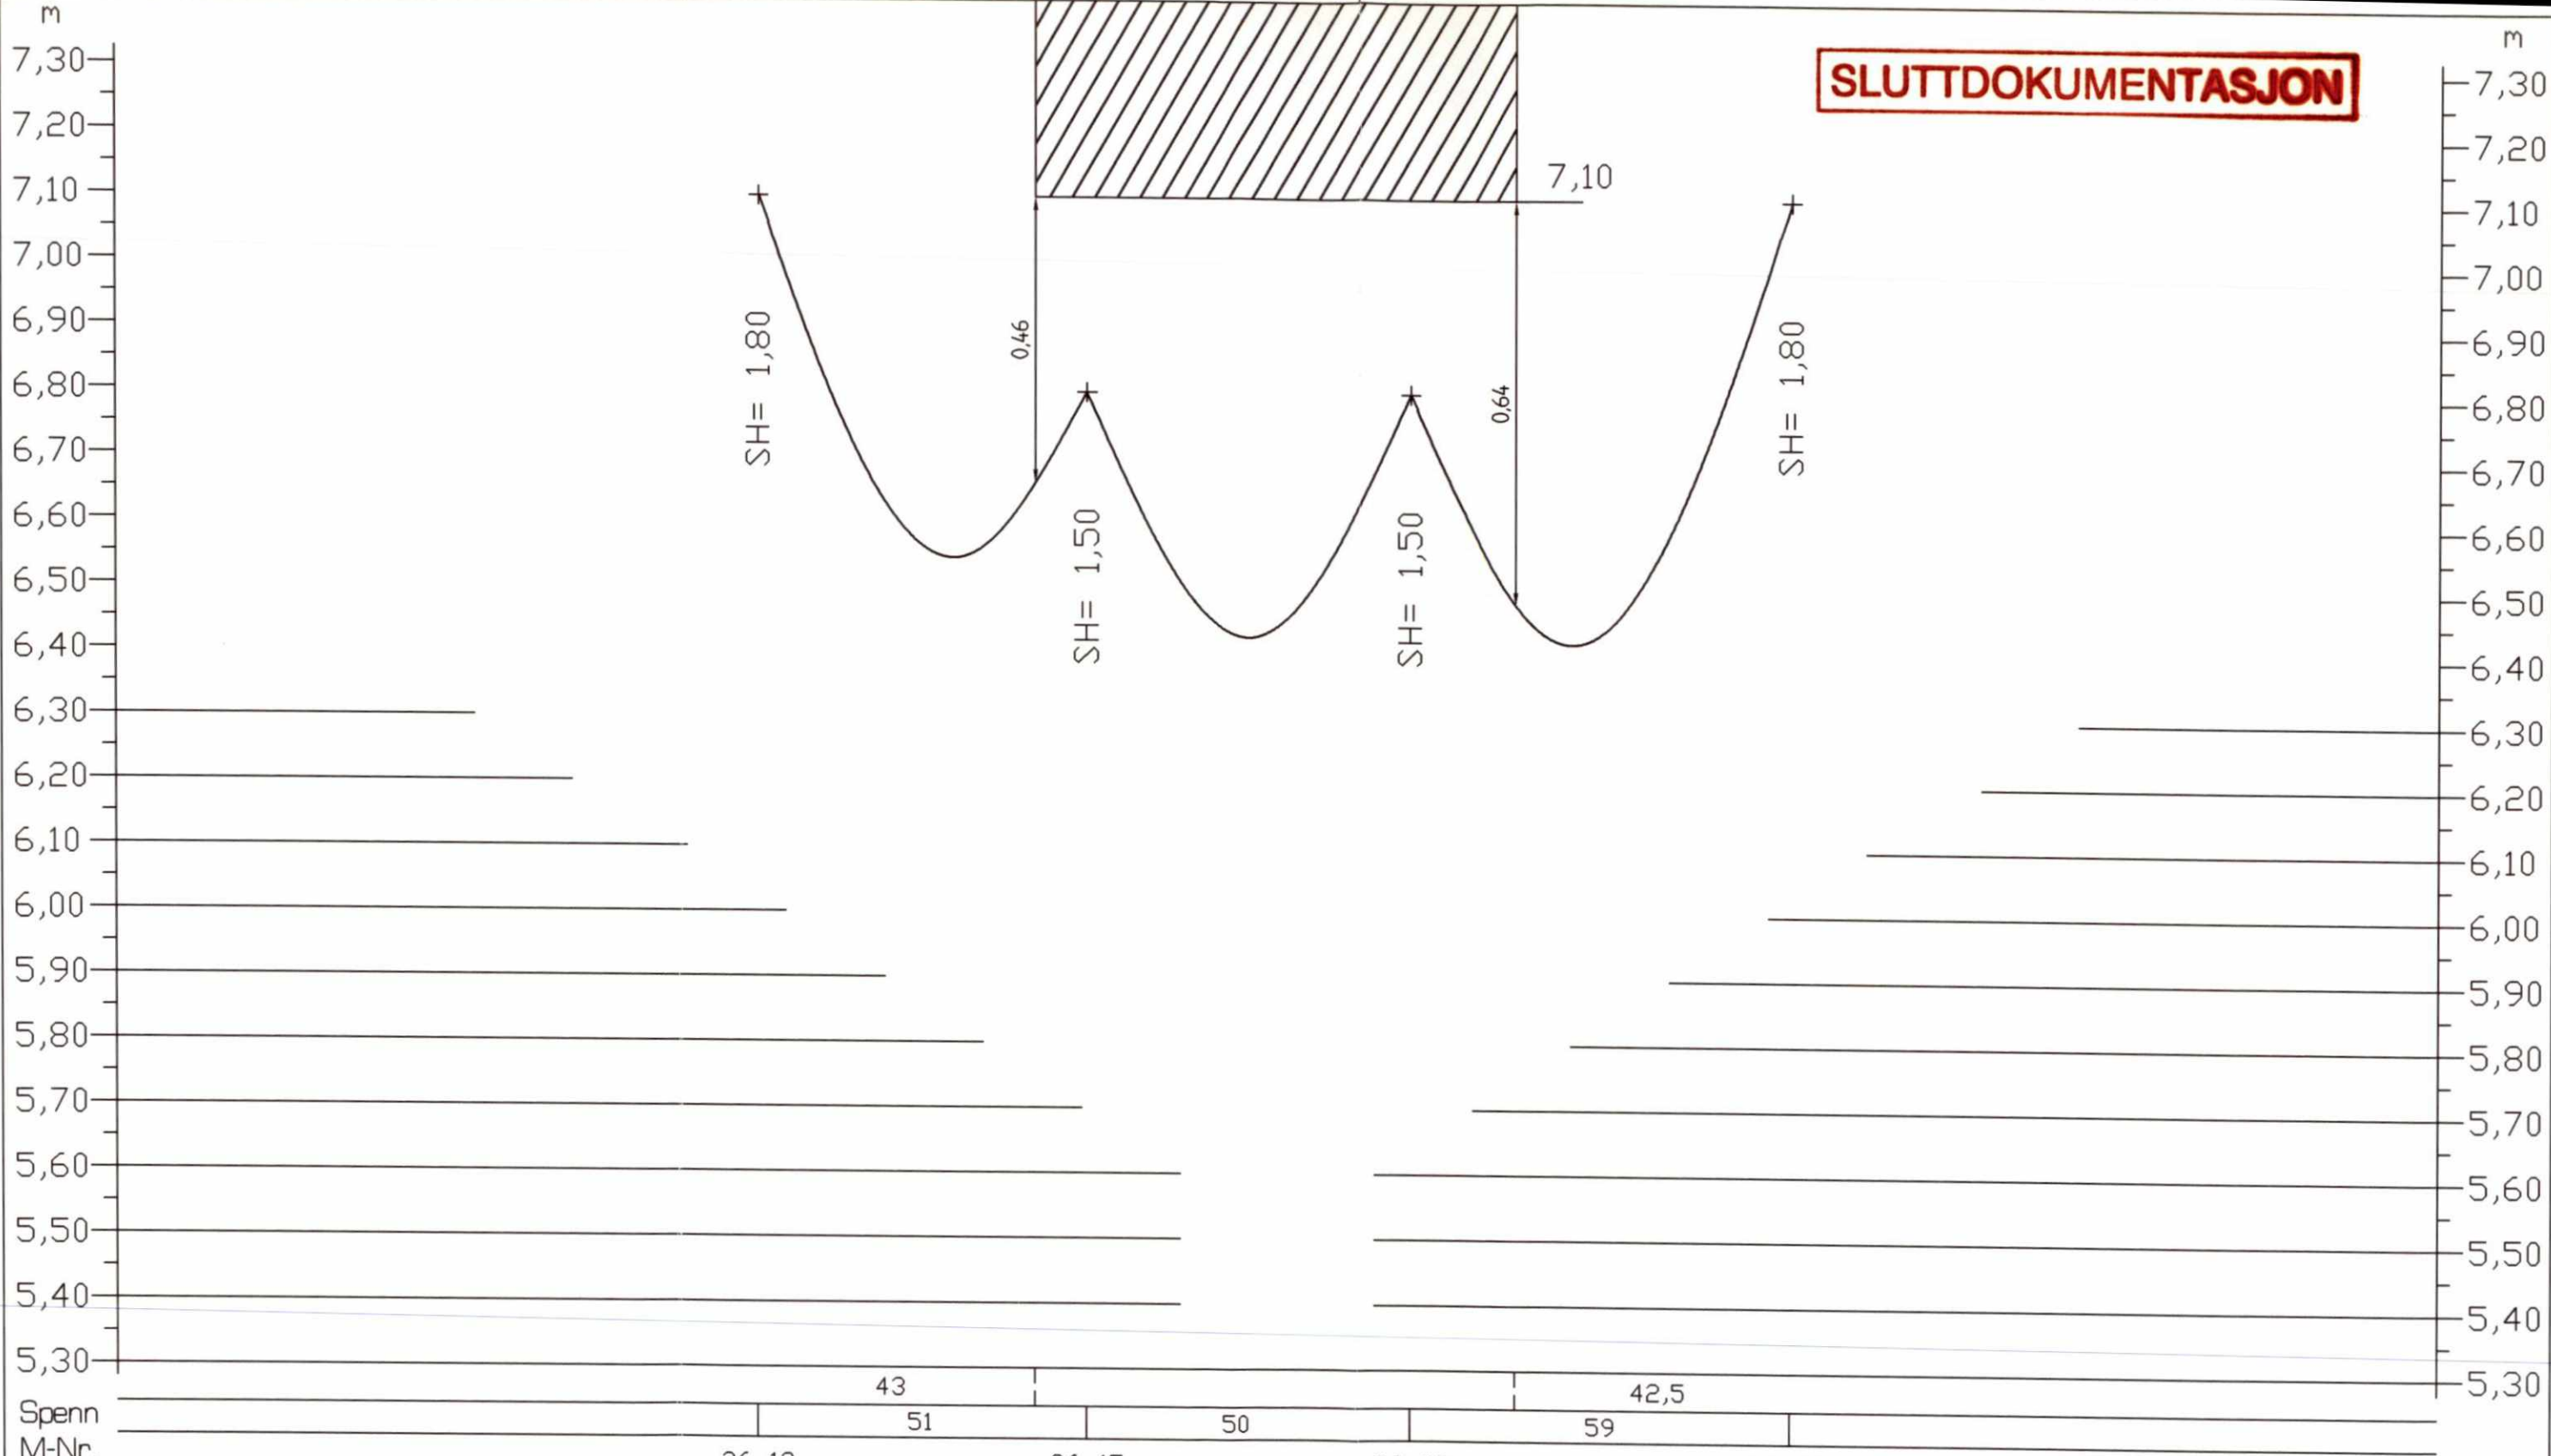

Spenn		43			42,5
M-Nr.		51	50	59	

Parsell	Ark. bet.	F03	26.10.99	Diverse endringer	Fei	JS	AM
Område	Erstatn. for	F02	27.11.98	Som bygget	AE	JS	AM
Tekst-beskrivelse	Områdekode	BC1	01.04.96	For akseptering	AE	AM	HG
Kontaktledningens stigning og fall Farseggen kulvert - Km 26,4 - OSEV	G200	Rev.	Dato	Endring - erstatning	Tegn.	Saksb.	Sign.
GMB Tegn. nr. E000-M-TH-74-0009a	Rev. F03	Kontraktsnr. K-1839		Leverandør	Dato 01.04.96	Saksb. AM	
NSB Tegn. nr.	Rev.	Avstand Oslo S		Leverandør Tegn. nr. GVT 5500732 Abs07a/G200	DA HG	DA CAT	
					DAK nr.	Hor. M. 1 : 1000	
						Vert. M. 1 : 100	

VD-676

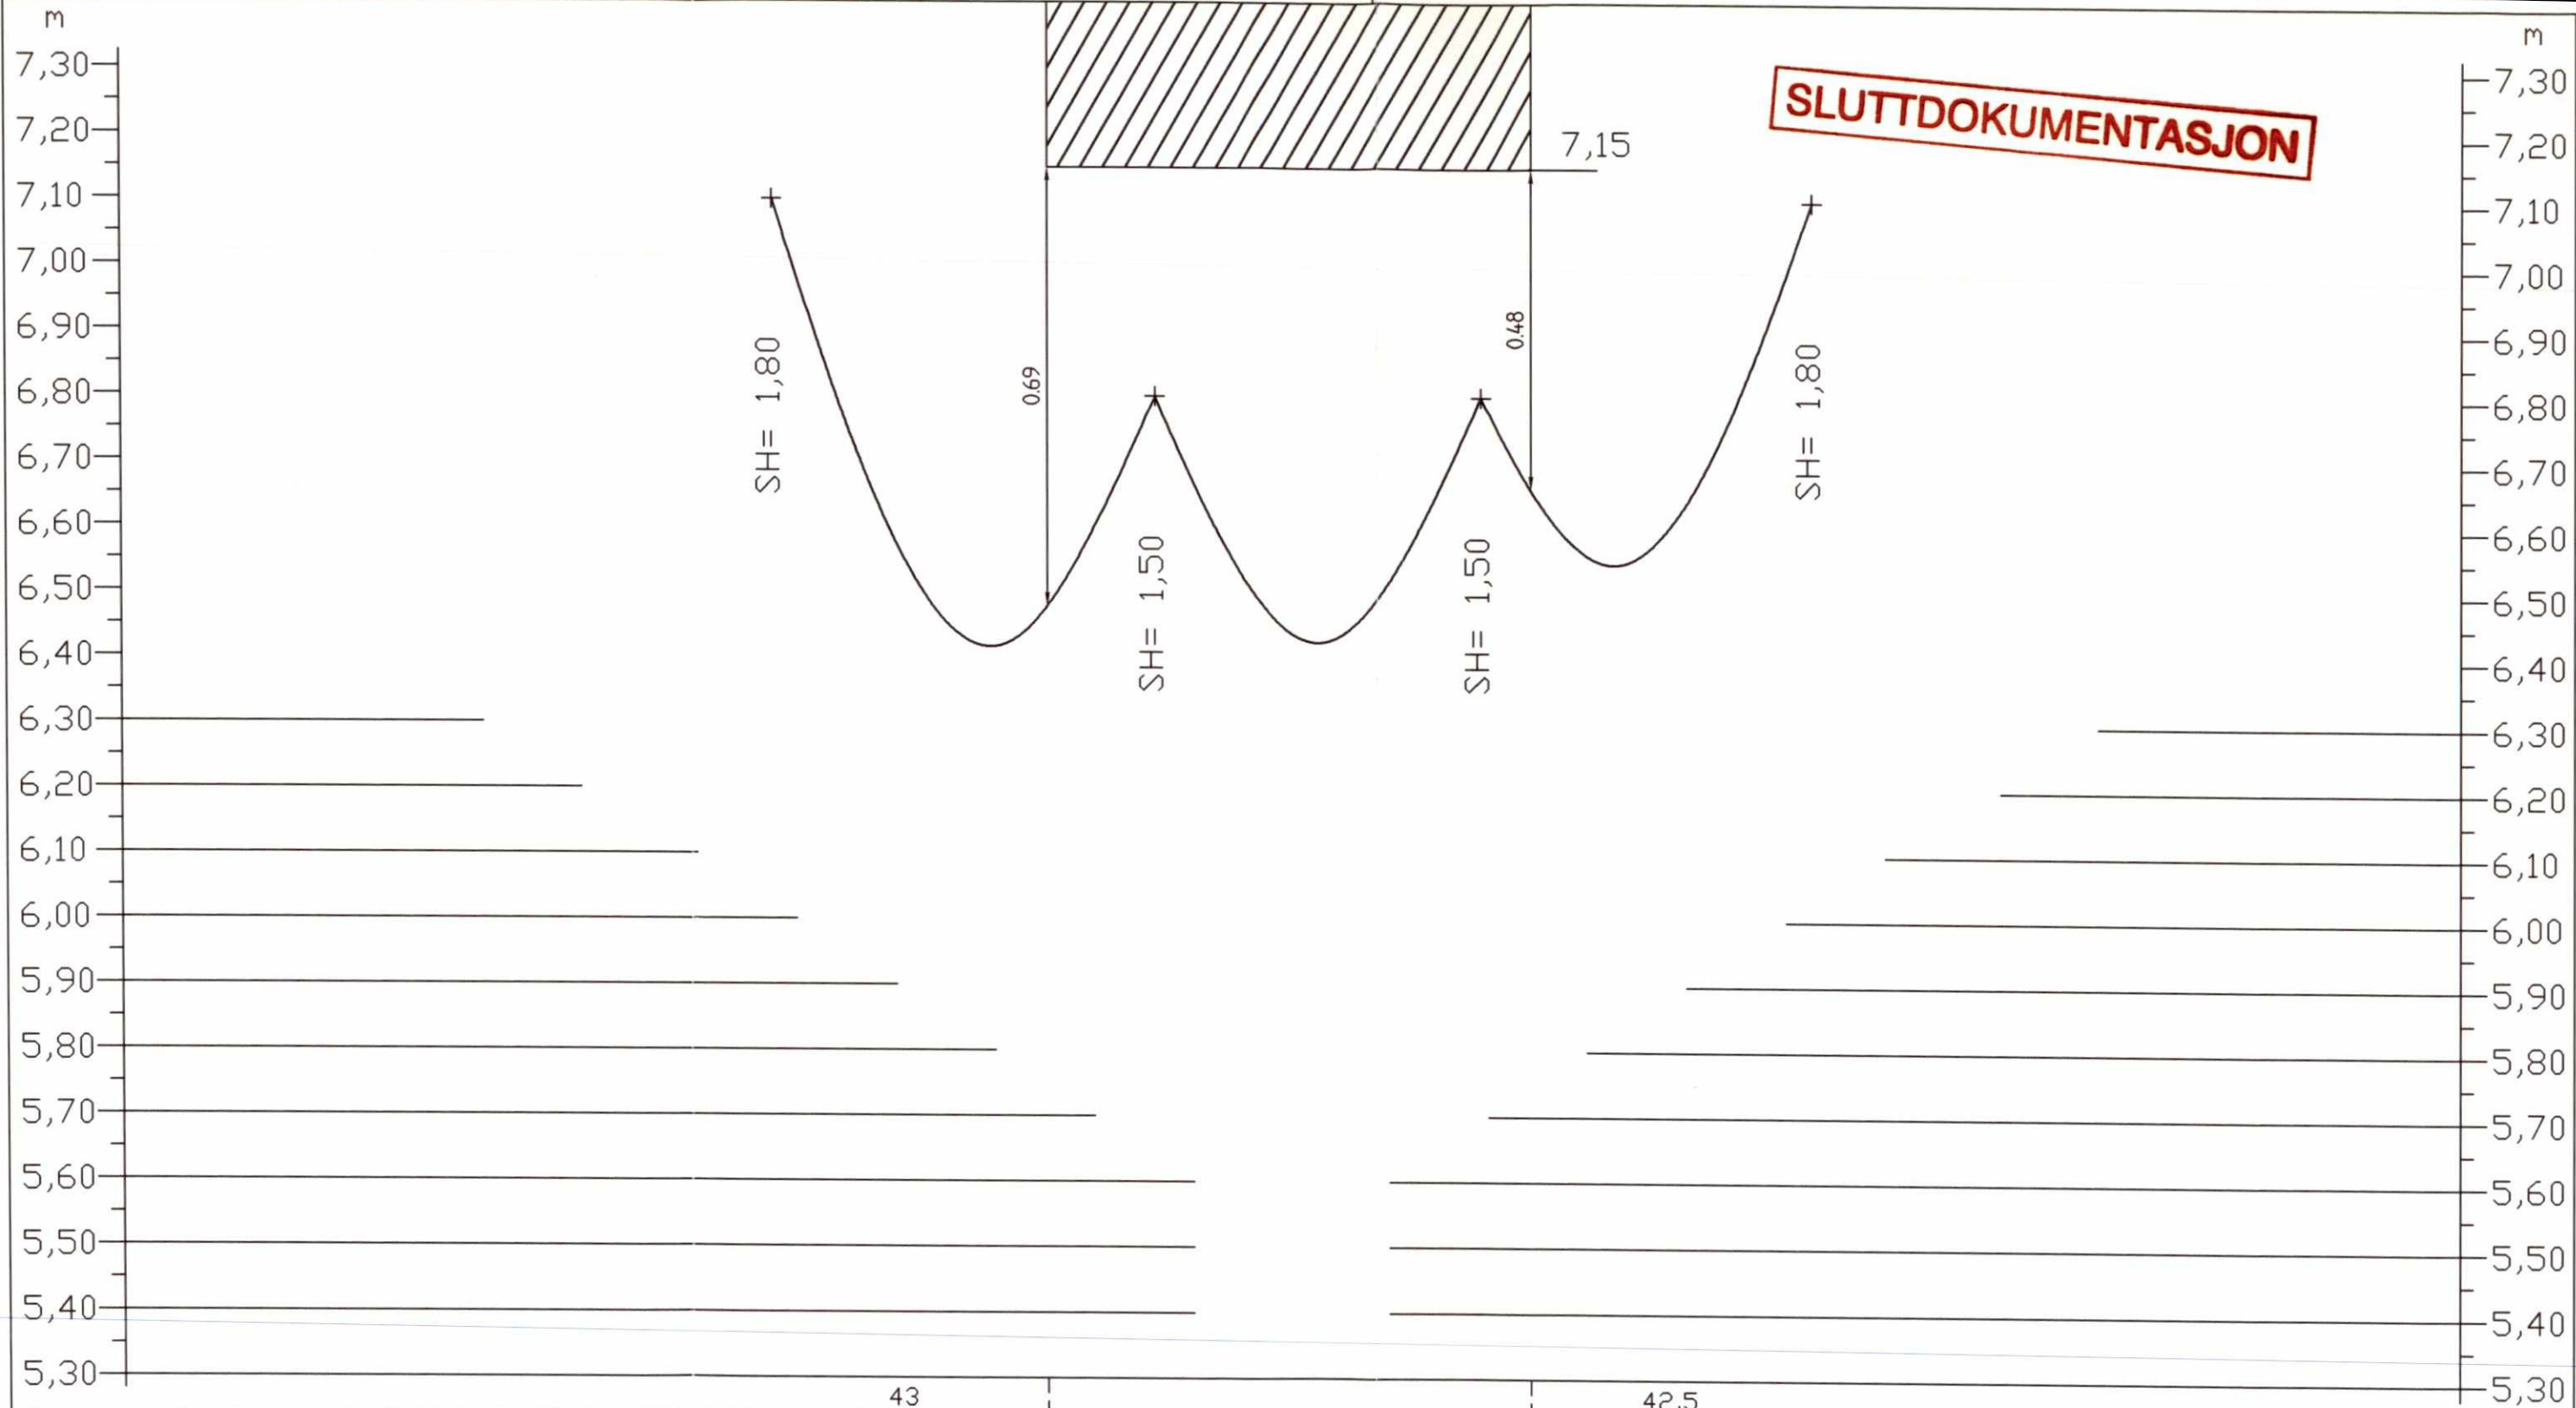

Parsell	Ark. bet.	F03	26.10.99	Diverse endringer	Fei	JS	AM
Område	Erstatn. for	F02	27.11.98	Som bygget	AE	JS	AM
Tekst-beskrivelse	Områdekode	B01	01.04.96	For akseptering	AE	AM	HG
Kontaktledningens stigning og fall Farseggen kulvert - Km 26,4 - EVOS	G200	Rev.	Dato	Endring - erstatning	Tegn.	Saksb.	Sign.
GMB Tegn. nr. E000-M-TH-74-0009b	Rev. F03	Kontraktsnr. K-1839		Leverandør <b>ADtranz</b>	Date 01.04.96		
NSB Tegn. nr.	Rev.	Avstand Oslo S		Leverandør Tegn. nr. GVT 5500732 Abs07b/G200	DA	HG	CAT
				DAK nr.		Hor. M. 1 : 1000	
						Vert. M. 1 : 100	

VD-676