



Parsell	Ark. bet.	F03	27.10.99	Diverse endringer	Fei	JS	AM
Område	Erstatn. for	F02	17.04.98	Sam budget	AE	JS	AM
Tekst-beskrivelse	Områdekode	B01	01.04.96	For akseptering	AE	AM	HG
Kontaktledningens stigning og fall Enger viltkulvert - Km 27,3 - OSEV	G200	Rev.	Dato	Endring - erstatning	Tegn.	Saksb.	Sign.
GMB Tegn. nr. E000-M-TH-74-0011a	Rev. F03	NSB Gardermobanen A/S 		Dato 01.04.96			
NSB Tegn. nr.	Rev.	Kontraktsnr. K-1839	Leverandør	Saksb. AM	DA	HG	
		Avstand Oslo S	Leverandør Tegn. nr. GVT 5500732 Abs09a/G200	DA CAT	DAK nr.		
				Hor. M. 1 : 1000			
				Vert. M. 1 : 100			

VD-676

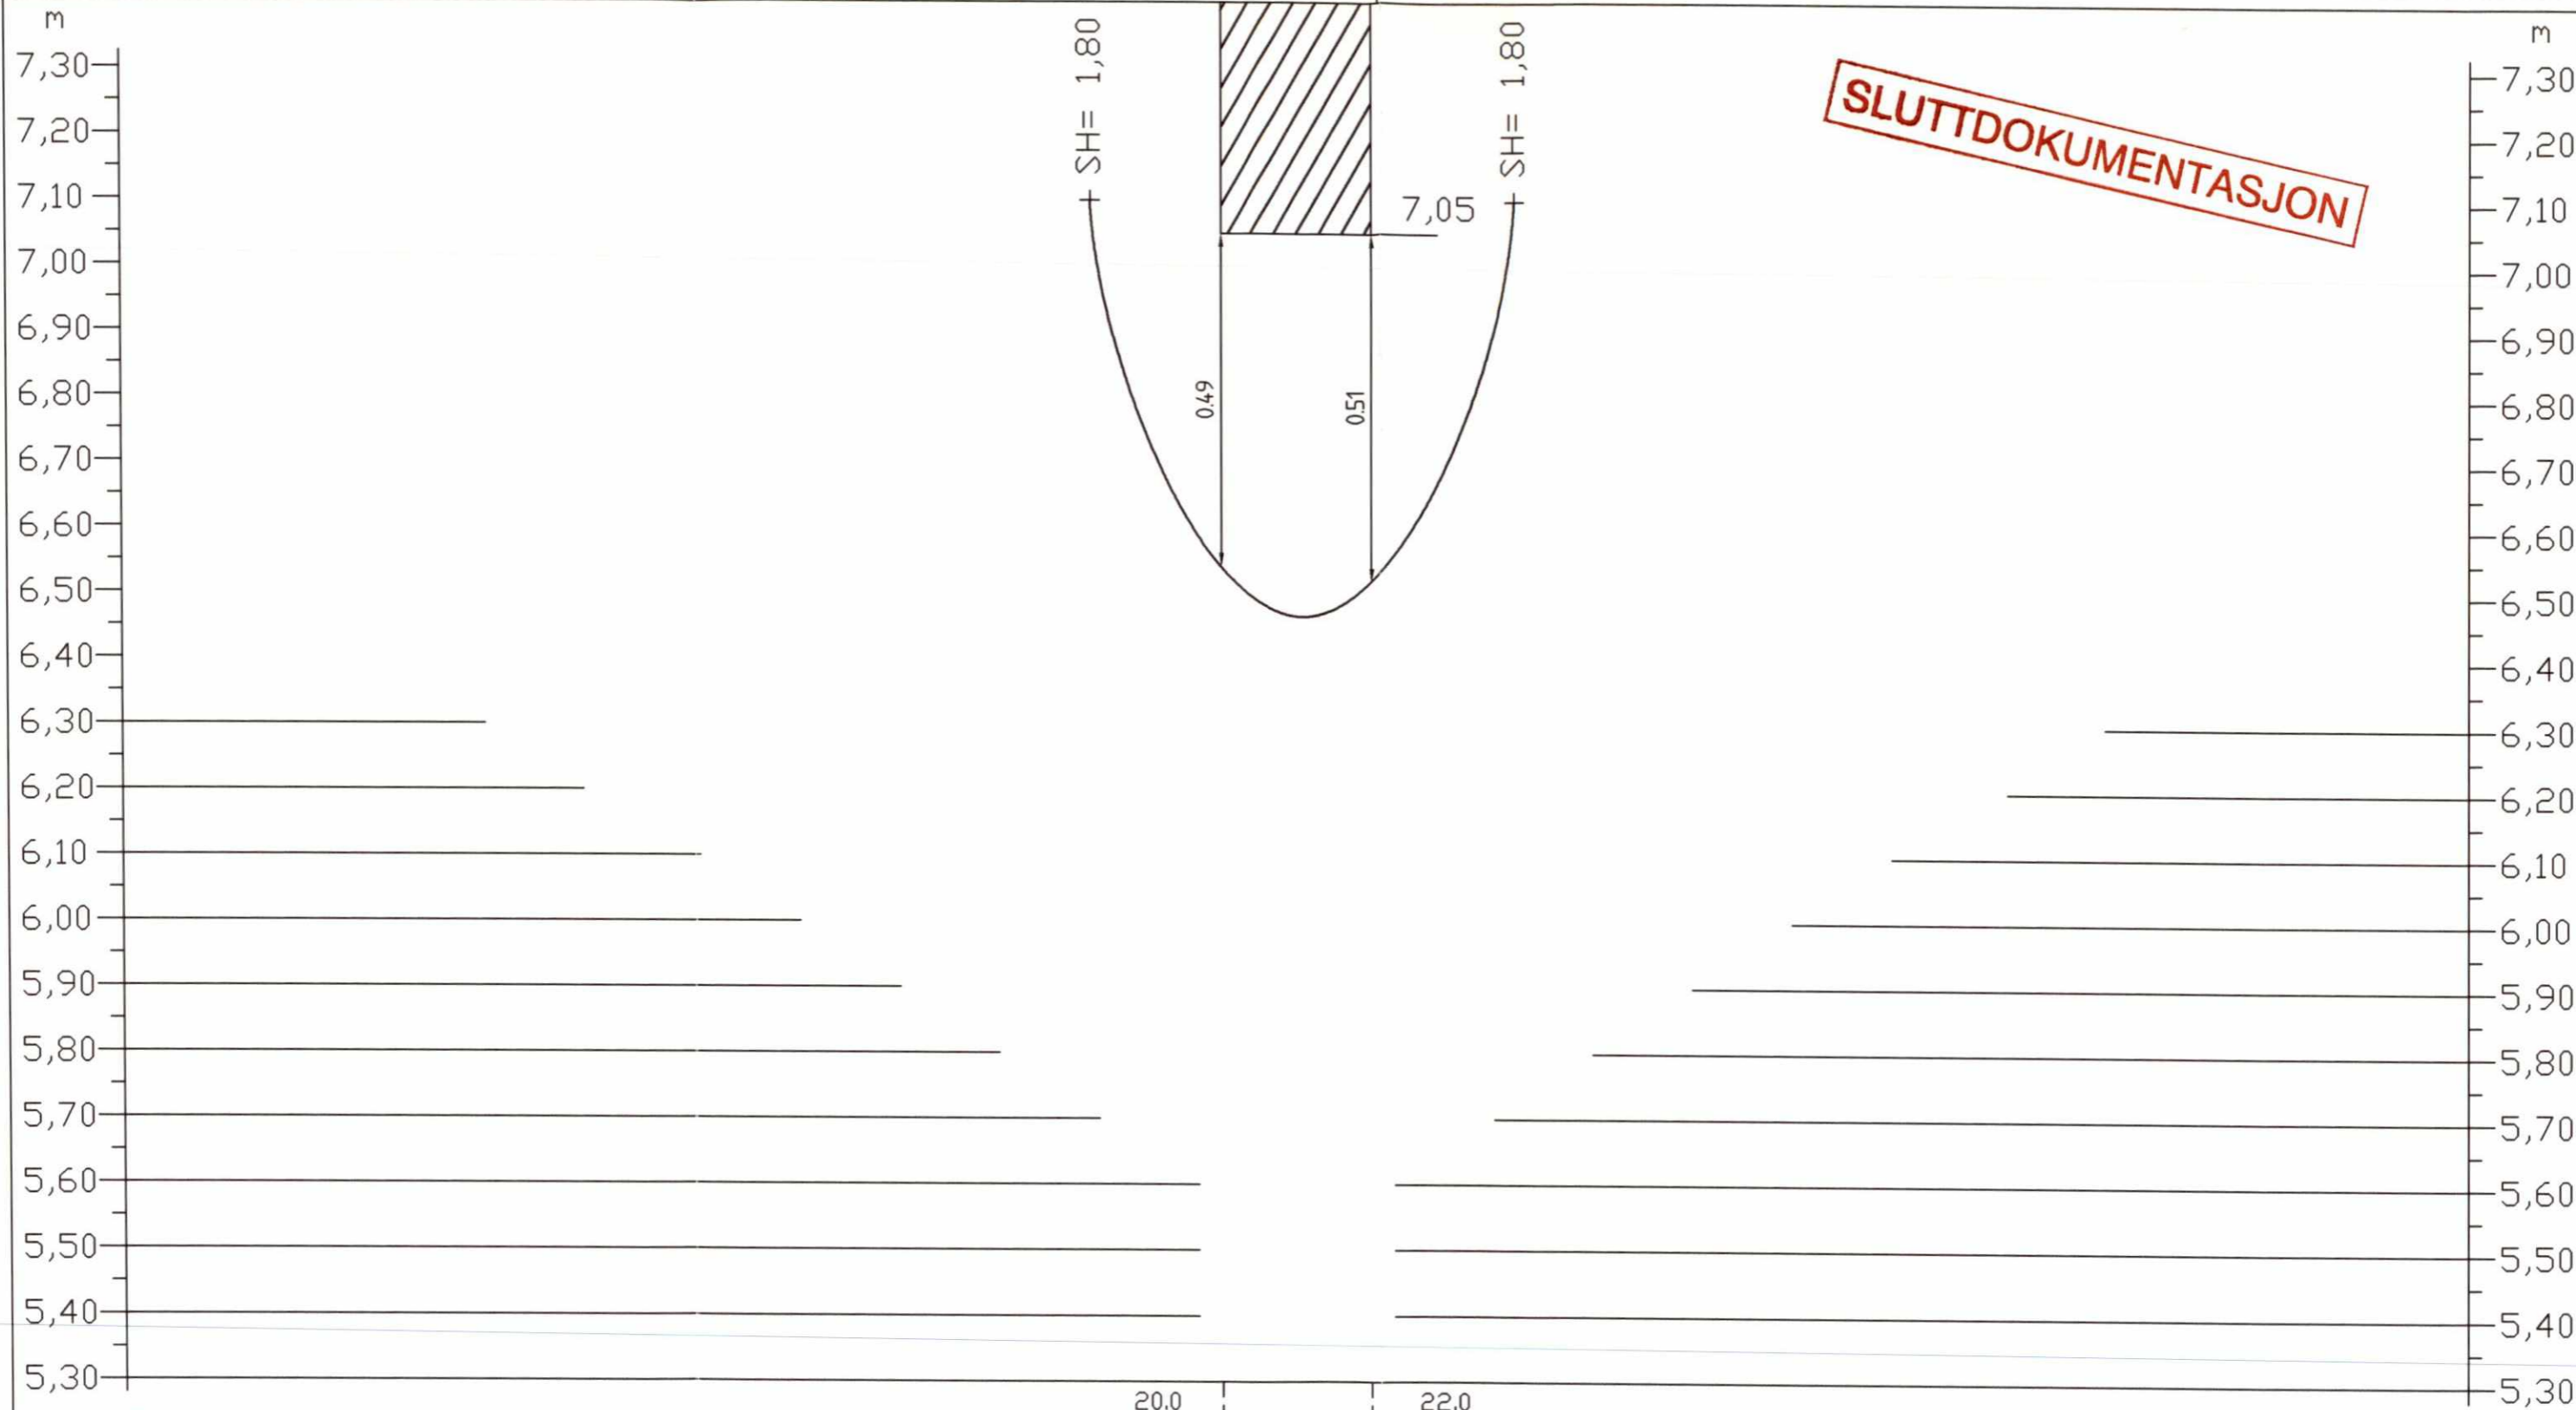

**SLUTTDOKUMENTASJON**

Spenn	20,0	65	22,0
M-Nr.	27-10		27-12

Parsell	Ark. bet.	F03	27.10.99	Diverse endringer	Fei	JS	AM
Område	Erstatn. for	F02	17.04.98	Sam budget	AE	JS	AM
Tekst-beskrivelse	Områdekode	B01	01.04.96	For akseptering	AE	AM	HG
Kontaktledningens stigning og fall Enger viltkulvert - Km 27,3 - EVOS	G200	Rev.	Dato	Endring - erstatning	Tegn.	Saksb.	Sign.
GMB Tegn. nr. E000-M-TH-74-0011b	Rev. F03	<b>NSB Gardermobanen A/S</b> 		Dato	01.04.96		
NSB Tegn. nr.	Rev.	Kontraktssnr. K-1839	Leverandør	Saksb.	AM		
		Avstand Oslo S	Leverandør Tegn. nr. GVT 5500732 Abs09b/G200	DA	HG		
				DA	CAT		
				DAK nr.			
				Hor. M.	1 : 1000		
				Vert. M.	1 : 100		

VD-676