


SLUTTDOKUMENTASJON

Spenn	60	63	27,0	55	22,0	50	23,5	52	60
M-Nr.	33-5	33-7	33-9	33-11	33-13	33-15	33-17		

Parsell	Ark. bet.	F02	17.04.98	Sam budget	AE	JS	AM
Område	Erstatn. for	B01	01.04.96	For akseptering	AE	AM	HG
Tekst-beskrivelse	Områdekode	Rev.	Dato	Endring - erstatning	Tegn.	Saksb.	Sign.
Kontaktledningens stigning og fall	G210						
Arteid bru - Km 33,312 - OSEV							
GMB Tegn. nr. E000-M-TH-74-0013a	Rev. F02	Kontraktsnr. K-1839		Leverandør	NSB Gardermobanen A/S		
NSB Tegn. nr.	Rev.	Avstand Oslo S		Leverandør Tegn. nr. GVT 5500732 Abs11a/G210	ADtranz		
					Date 01.04.96		
					Saksb. AM		
					DA HG		
					QA CAT		
					DAK nr.		
					Hor. M. 1:1000		
					Vert. M. 1:100		

VD-676

SLUTTDOKUMENTASJON

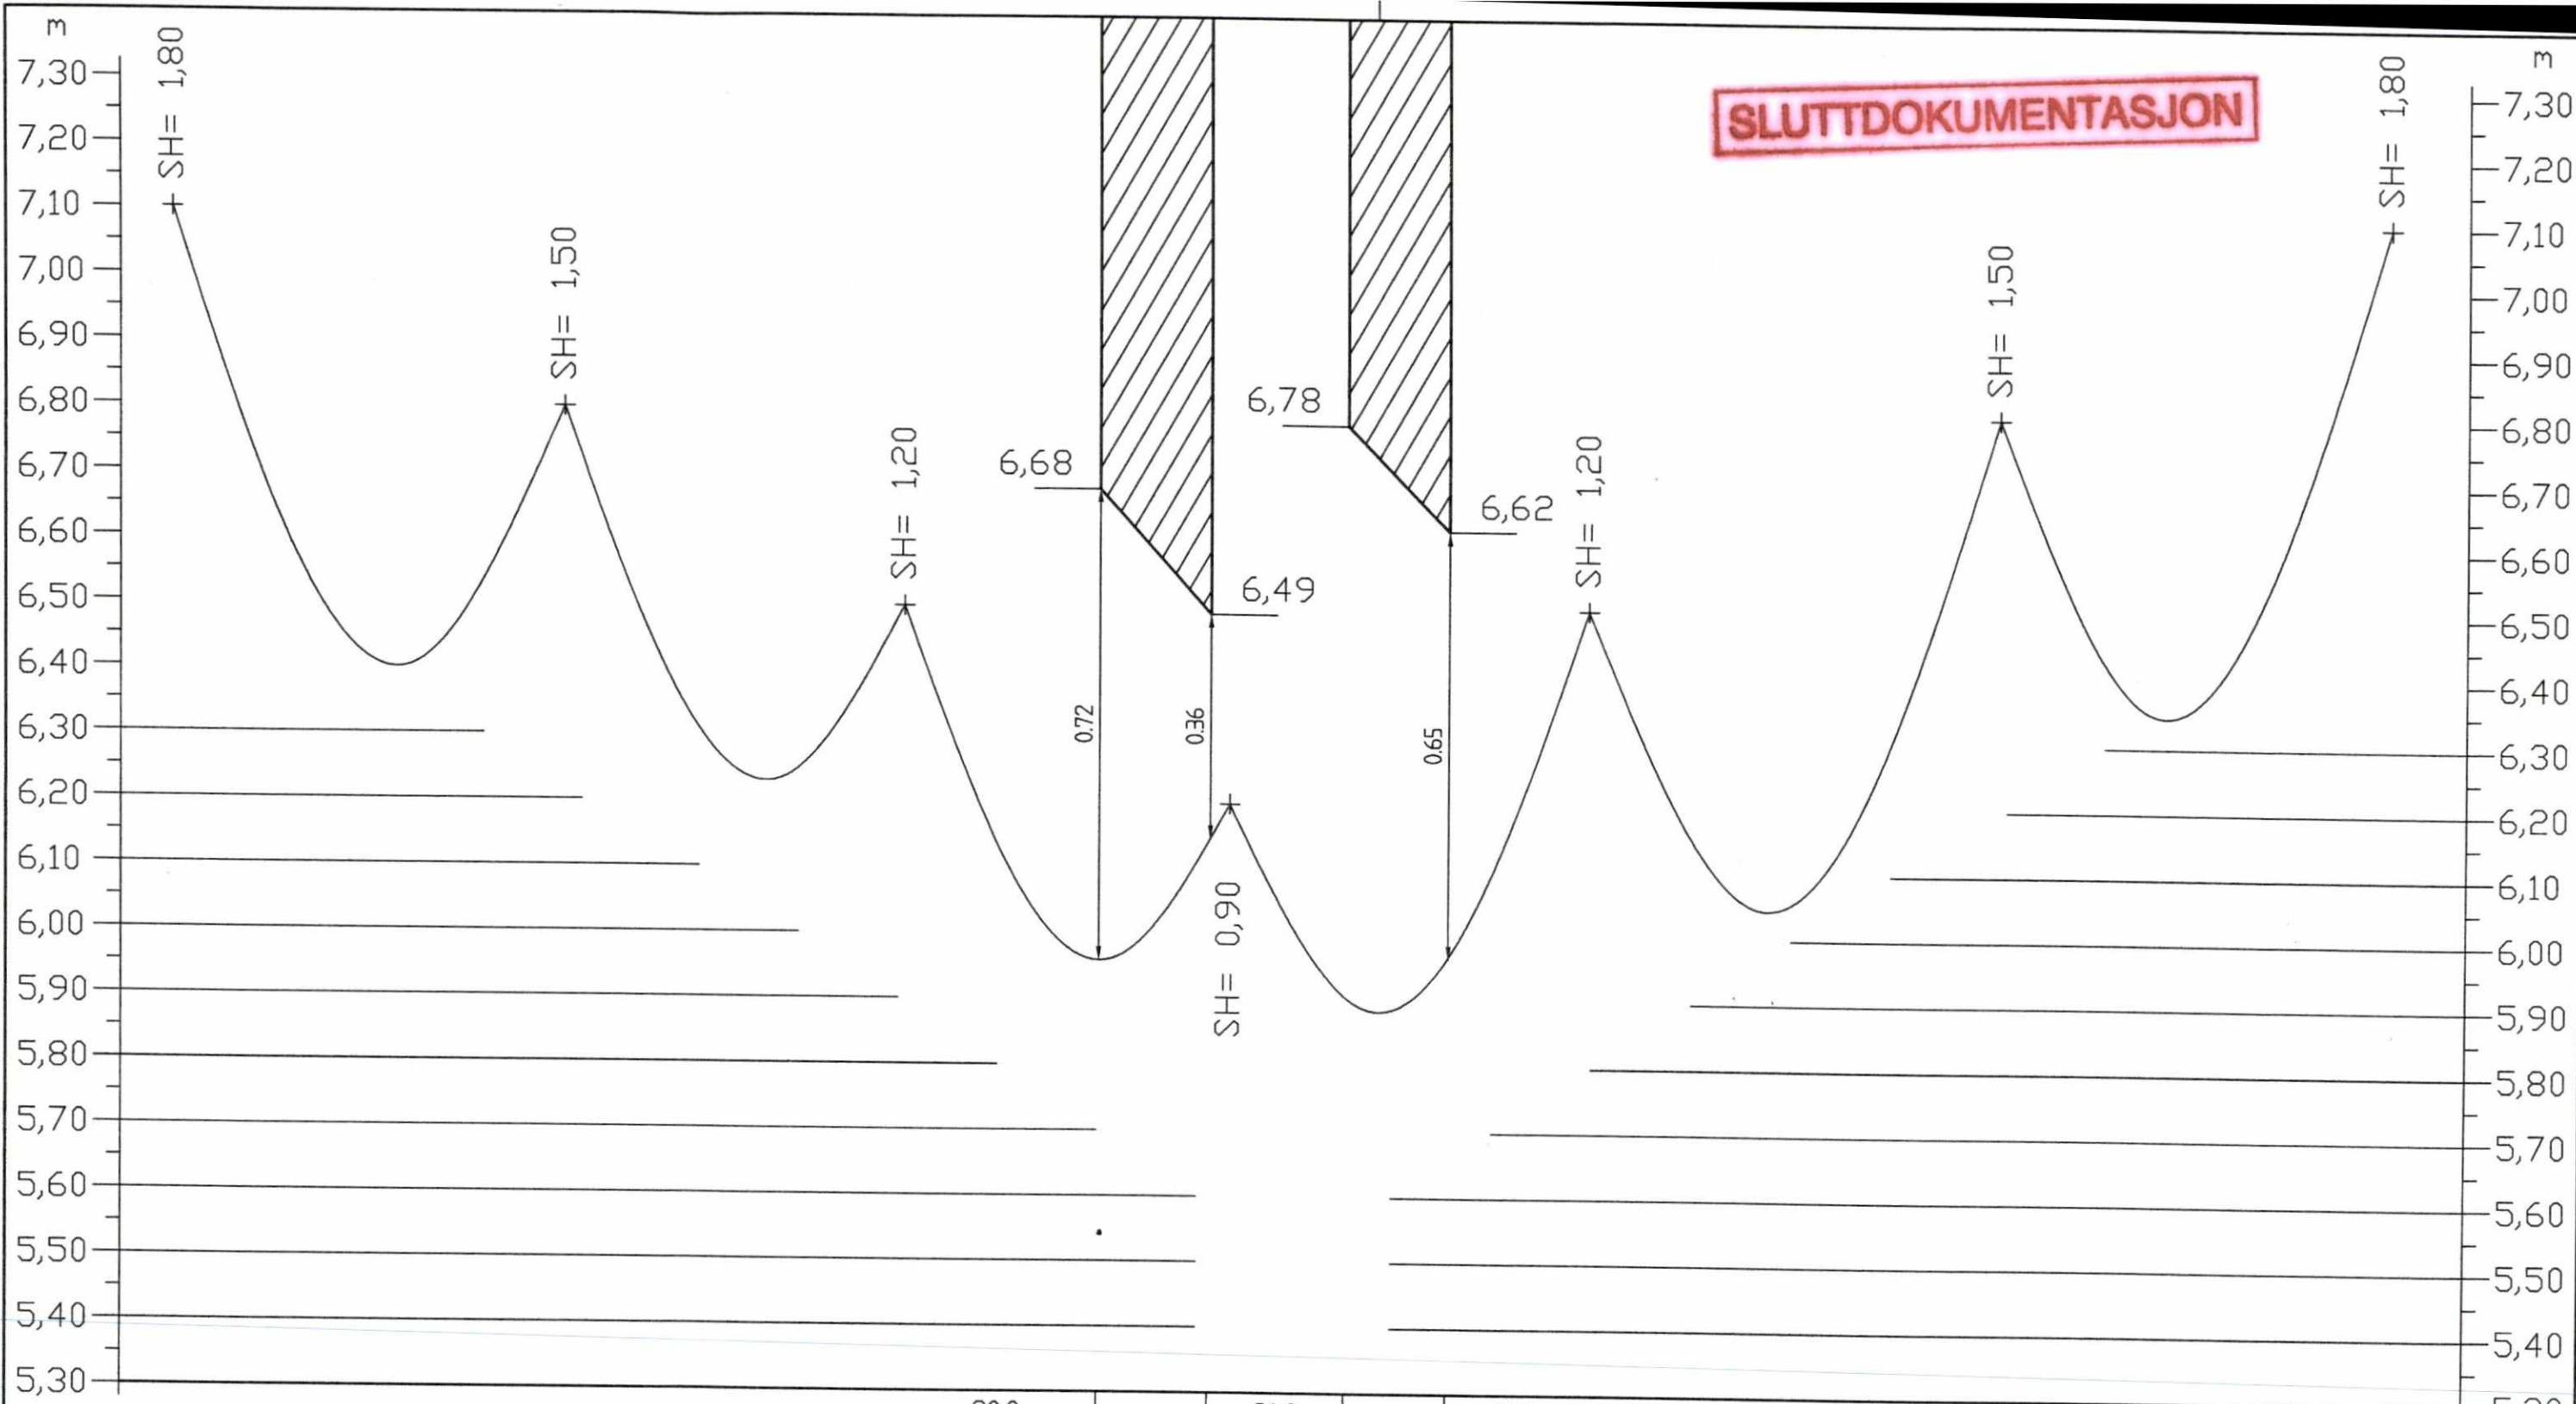

Spenn	60	52	30,0	50	21,0	55	21,5	63	60
M-Nr.	33-6	33-8	33-10	33-12	33-14	33-16	33-18		

Parsell	Ark. bet.									
Område	Erstatn. for	F02	17.04.98	Sam budget				AE	JS	AM
Tekst-beskrivelse	Områdekode	B01	01.04.96	For akseptering				AE	AM	HG
Kontaktledningens stigning og fall	G210	Rev.	Dato	Endring - erstatning				Tegn.	Saksb.	Sign.
Arteid bru - Km 33,312 - EVOS					NSB Gardermobanen A/S			Dato	01.04.96	
GMB Tegn. nr. E000-M-TH-74-0013b	Rev. F02				Kontraktsnr. K-1839	Leverandør	ADtranz	Saksb.	AM	
NSB Tegn. nr.	Rev.				Avstand Oslo S	Leverandør Tegn. nr.	GVT 5500732 Abs11b/G210	DA	HG	
								CA	CAT	
								DAK nr.		
								Hor. M.	1 : 1000	
								Vert. M.	1 : 100	

VD-676