


Spenn	26.70	63	31.70
M-Nr.	40-13		40-15

Parsell		Ark. bet.		FO3	27.10.99	Diverse endringer	Fei	JS	AM
Område		Erstatn. for		FO2	17.04.98	Som budget	AE	JS	AM
Tekst-beskrivelse		Områdekode		BO1	01.04.96	For akseptering	AE	AM	HG
Kontaktledningens stigning og fall Haug bru - Km 40,441 - OSEV		G230		Rev.	Dato	Endring - erstatning	Tegn.	Saksb.	Sign.
GMB Tegn. nr. E000-M-TH-74-0014a		Rev. FO3		NSB Gardermobanen A/S			Dato	01.04.96	
NSB Tegn. nr.		Rev.					Kontrakt nr. K-1839	Leverandør	Saksb.
							DA	HG	
							DA	CAT	
							DAK nr.		
							Hr. M.	1 : 1000	
							Vert. M.	1 : 100	
							Leverandør Tegn. nr. ADtranz GVT 5500732 Abs'2a/G230		

VD-676

SLUTTDOKUMENTASJON

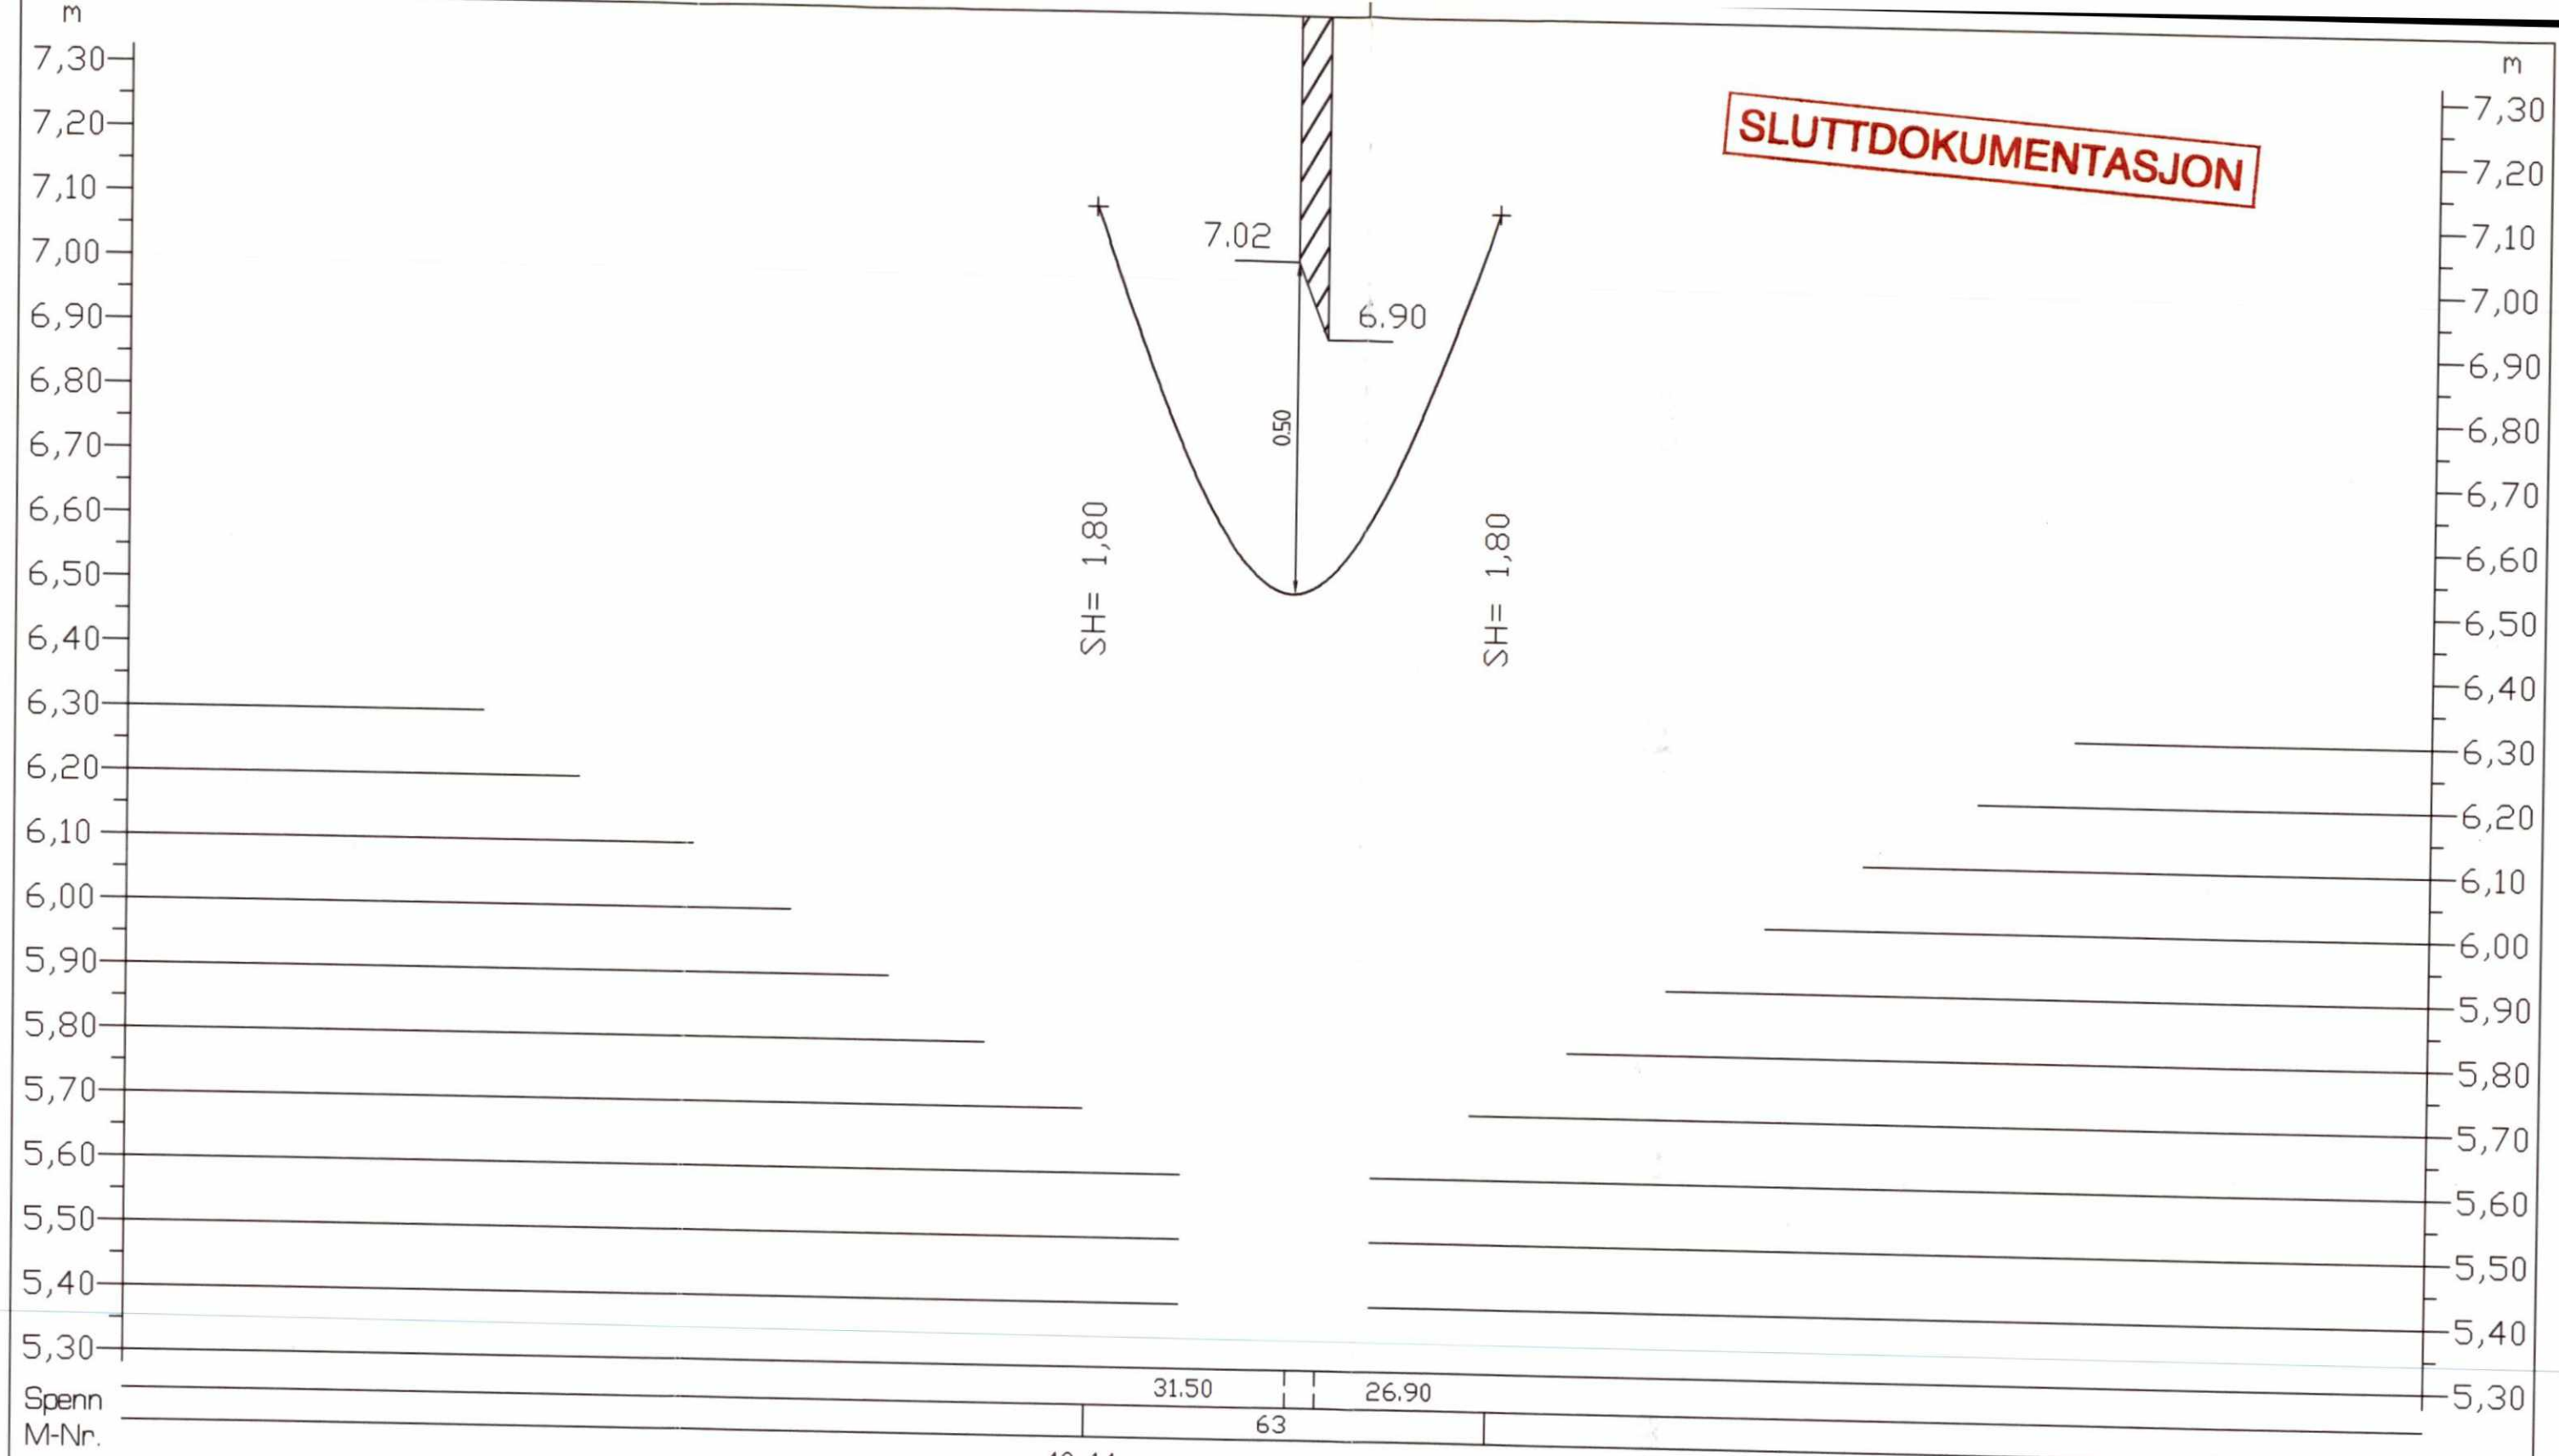

Parsell		40-14		40-16		Ank. bet.		FO3	27.10.99	Diverse endringer	Fei	JS	AM
Område						Erstatn. for		FO2	17.04.98	Som budget	AE	JS	AM
Tekst-beskrivelse						Områdekode		BO1	01.04.96	For akseptering	AE	AM	HG
Kontaktledningens stigning og fall						G230		Rev.	Dato	Endring - erstatning	Tegn.	Saksb.	Sign.
Haug bru - Km 40,445 - EVOS												Date 01.04.96	
GMB Tegn. nr.		E000-M-TH-74-0014b		Rev.		FO3		Kontraktsnr.		Leverandør		Saksb. AM	
NSB Tegn. nr.								K-1839		ADtranz		DA HG	
								Avstand Oslo S		Leverandør Tegn. nr.		DA CAT	
										GVT 5500732 Abs12b/G230		DAK nr.	
												Hbr. M. 1:1000	
												Vert. M. 1:100	

VD-676