


**SLUTTDOKUMENTASJON**

Spenn M-Nr. 41-19 41-21

Parsell	Ank. bet.	F03	27.10.99	Diverse endringer	Fei	JS	AM
Område	Erstatn. for	F02	17.04.98	Som budget	AE	JS	AM
		B01	01.04.96	For akseptering	AE	AM	HG
Tekst-beskrivelse	Områdekode	Rev.	Dato	Endring - erstatning	Tegn.	Saksb.	Sign.
Kontaktledningens stigning og fall Trøgstad jernbanebru - Km 41,758 - OSEV	G230				Dato	01.04.96	
GMB Tegn. nr. E000-M-TH-74-0015a	Rev. F03	Kontraktsnr. K-1839		Leverandør	Saksb.	AM	
NSB Tegn. nr.	Rev.	Avstand Oslo S		Leverandør Tegn. nr.	DA	HG	
				GVT 5500732 Abs13a/G230	DA	CAT	
					DAK nr.		
					Hor. M.	1 : 1000	
					Vert. M.	1 : 100	

VD-676

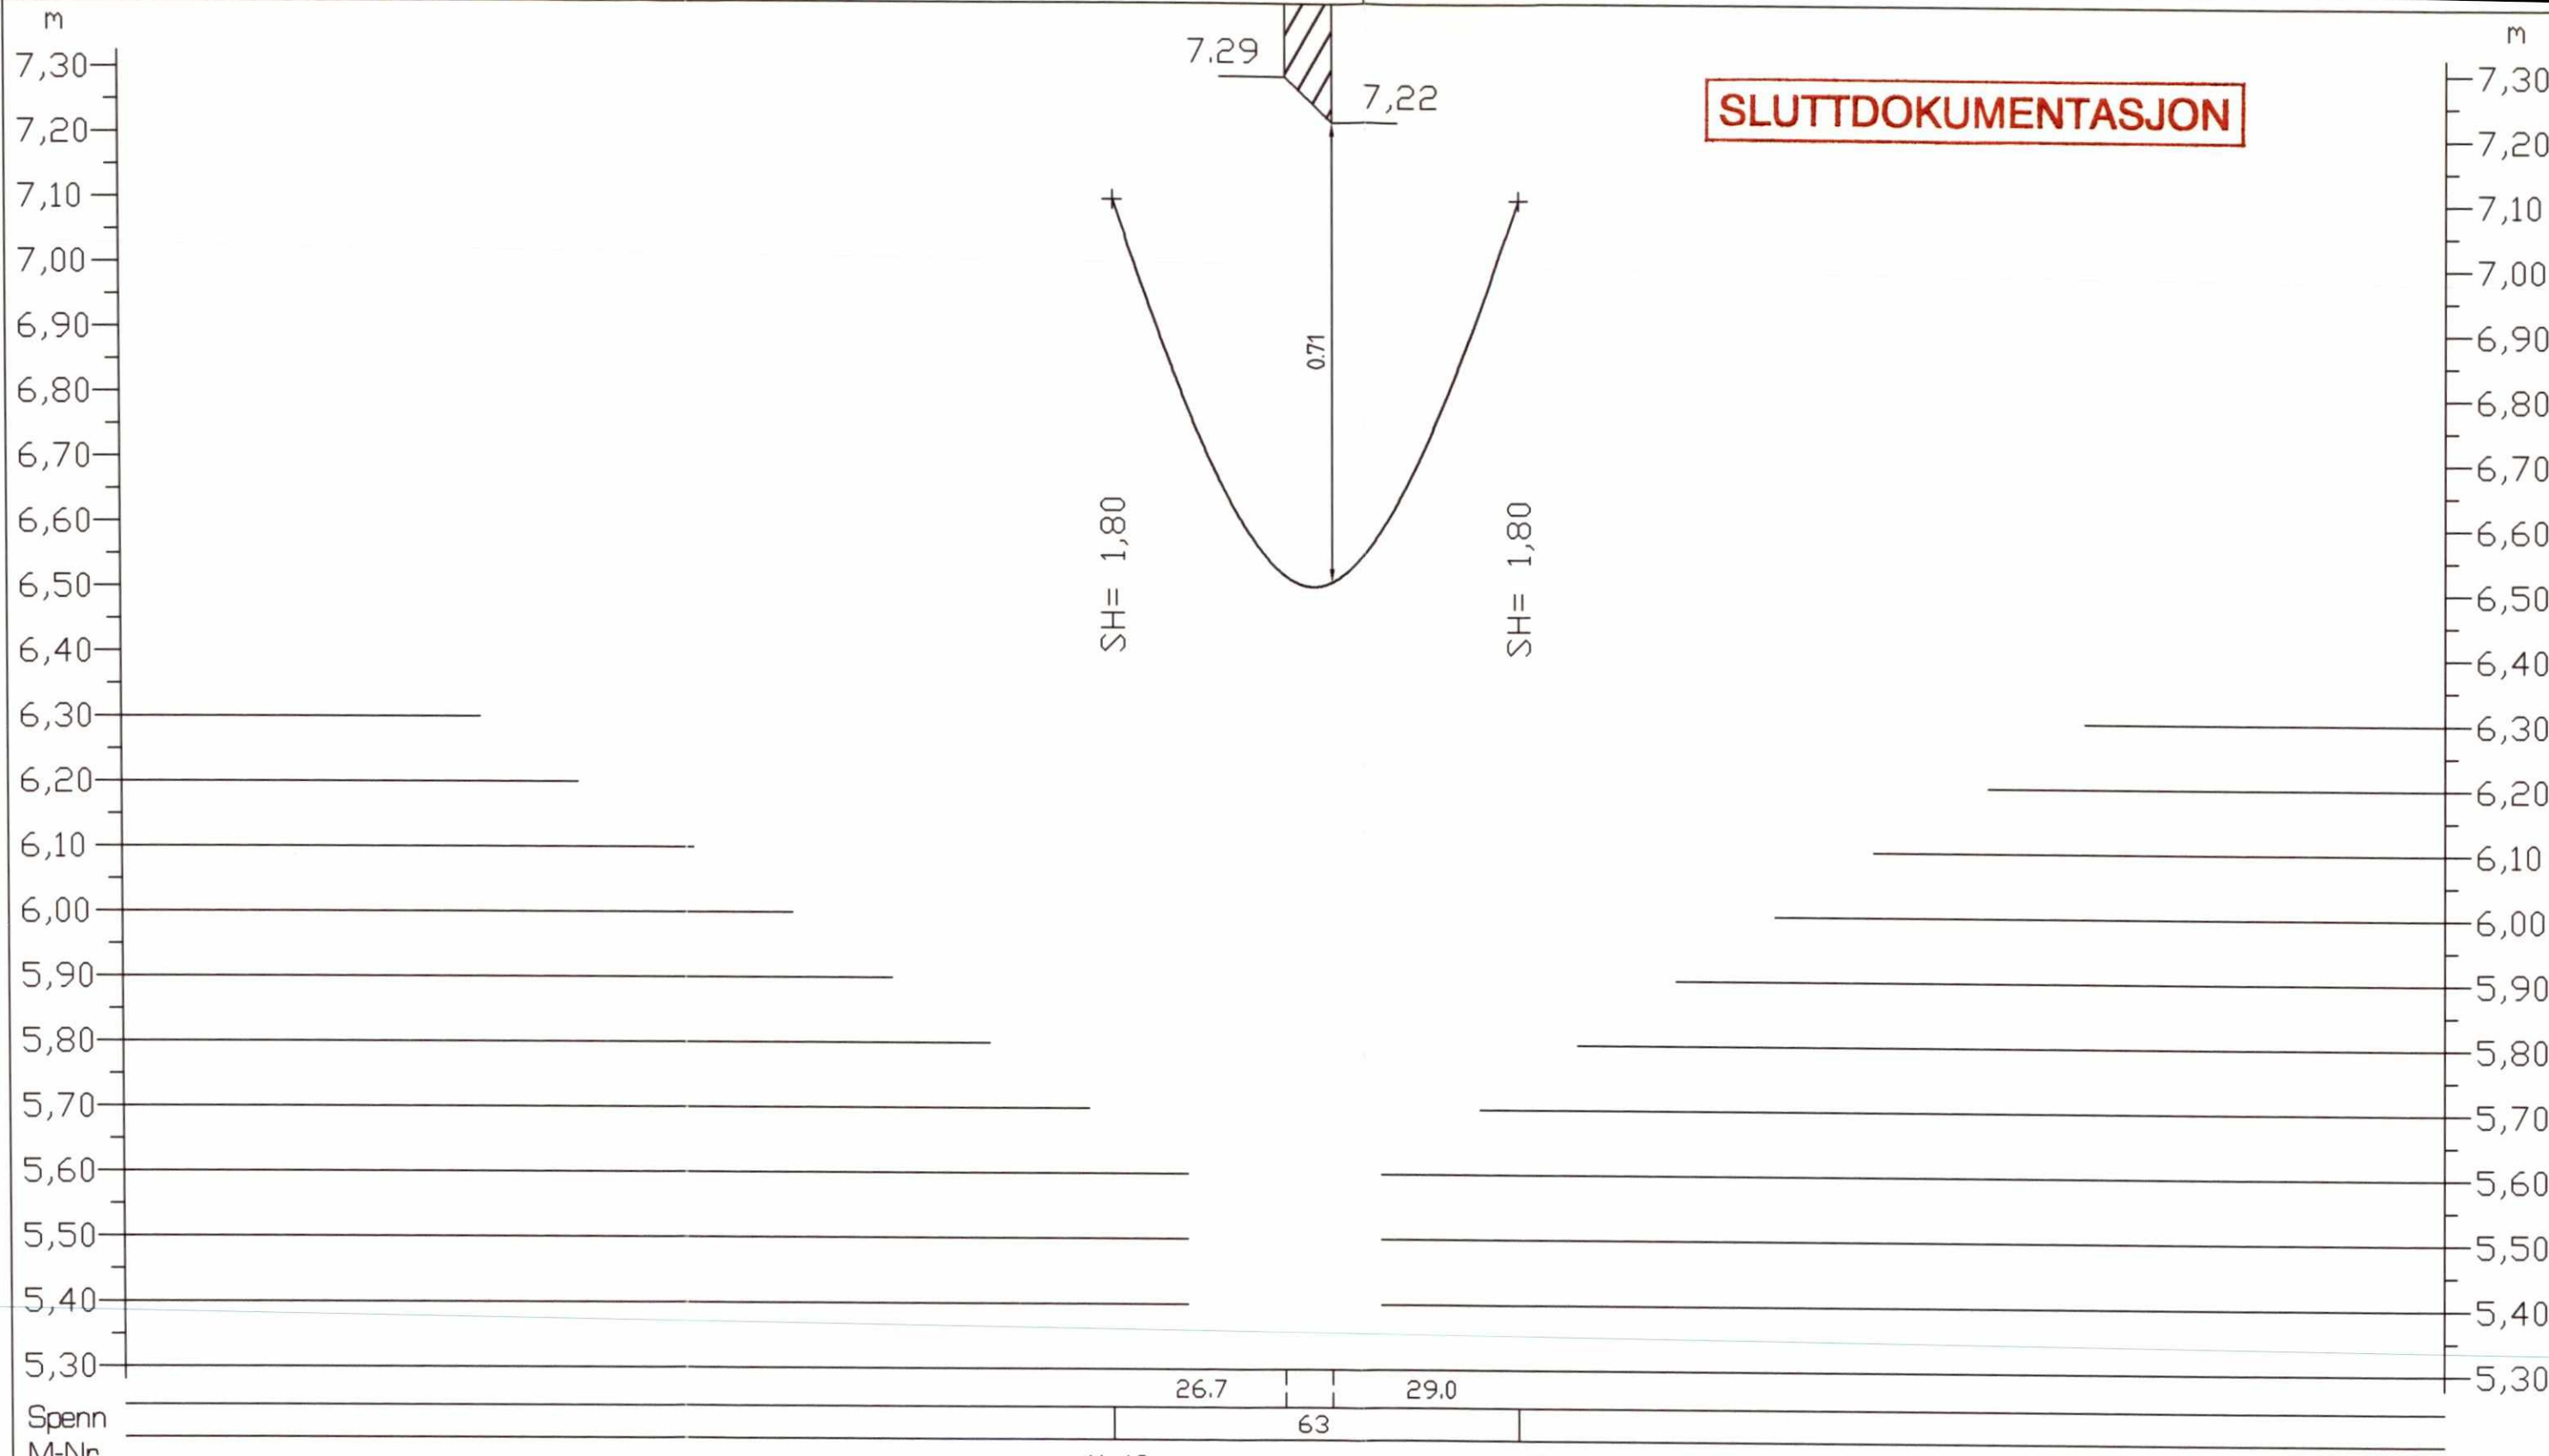

**SLUTTDOKUMENTASJON**

Parsell	Ark. bet.	F03	27.10.99	Diverse endringer	Fei	JS	AM
Område	Erstatn. for	F02	17.04.98	Som budget	AE	JS	AM
		B01	01.04.96	For akseptering	AE	AM	HG
Tekst-beskrivelse	Områdekode	Rev.	Dato	Endring - erstatning	Tegn.	Saksb.	Sign.
Kontaktledningens stigning og fall Trøgstad jernbanebru - Km 41,748 - EVOS	G230						
GMB Tegn. nr. E000-M-TH-74-0015b	Rev. F03	Kontraktsnr. K-1839		Leverandør	Date 01.04.96		
NSB Tegn. nr.	Rev.	Avstand Oslo S		Leverandør Tegn. nr.	Saksb. AM		
				GVT 5500732 Abs'3b/G230	DA HG		
					DA CAT		
					DAK nr.		
					Hor. M. 1:1000		
					Vert. M. 1:100		

VD-676

**NSB Gardermobanen A/S**

**ADtranz**