


SLUTTDOKUMENTASJON

Spenn		31,2	60	25,8							
M-Nr.		45-21		45-23							
Parsell		Ank. bet.		FO2		17.04.98	Sam budget		AE	JS	AM
Område		Erstatn. for		BC1		01.04.96	For akseptering		AE	AM	HG
Tekst-beskrivelse		Områdekode		Rev.	Dato	Endring - erstatning		Tegn.	Saksb.	Sign.	
Kontaktledningens stigning og fall		G390						Dato	01.04.96		
Haugsletta bru - Km 45,639 - OSEV								Saksb.	AM		
GMB Tegn. nr. E000-M-TH-74-0017a		Rev. F02		Kontraktsnr. K-1839		Leverandør		DA	HG		
NSB Tegn. nr.		Rev.		Avstand Oslo S		Leverandør Tegn. nr. GVT 5500732 Abs15a/G390		QA	CAT		
								DAK nr.			
								Hor. M.	1 : 1000		
								Vert. M.	1 : 100		

VD-676

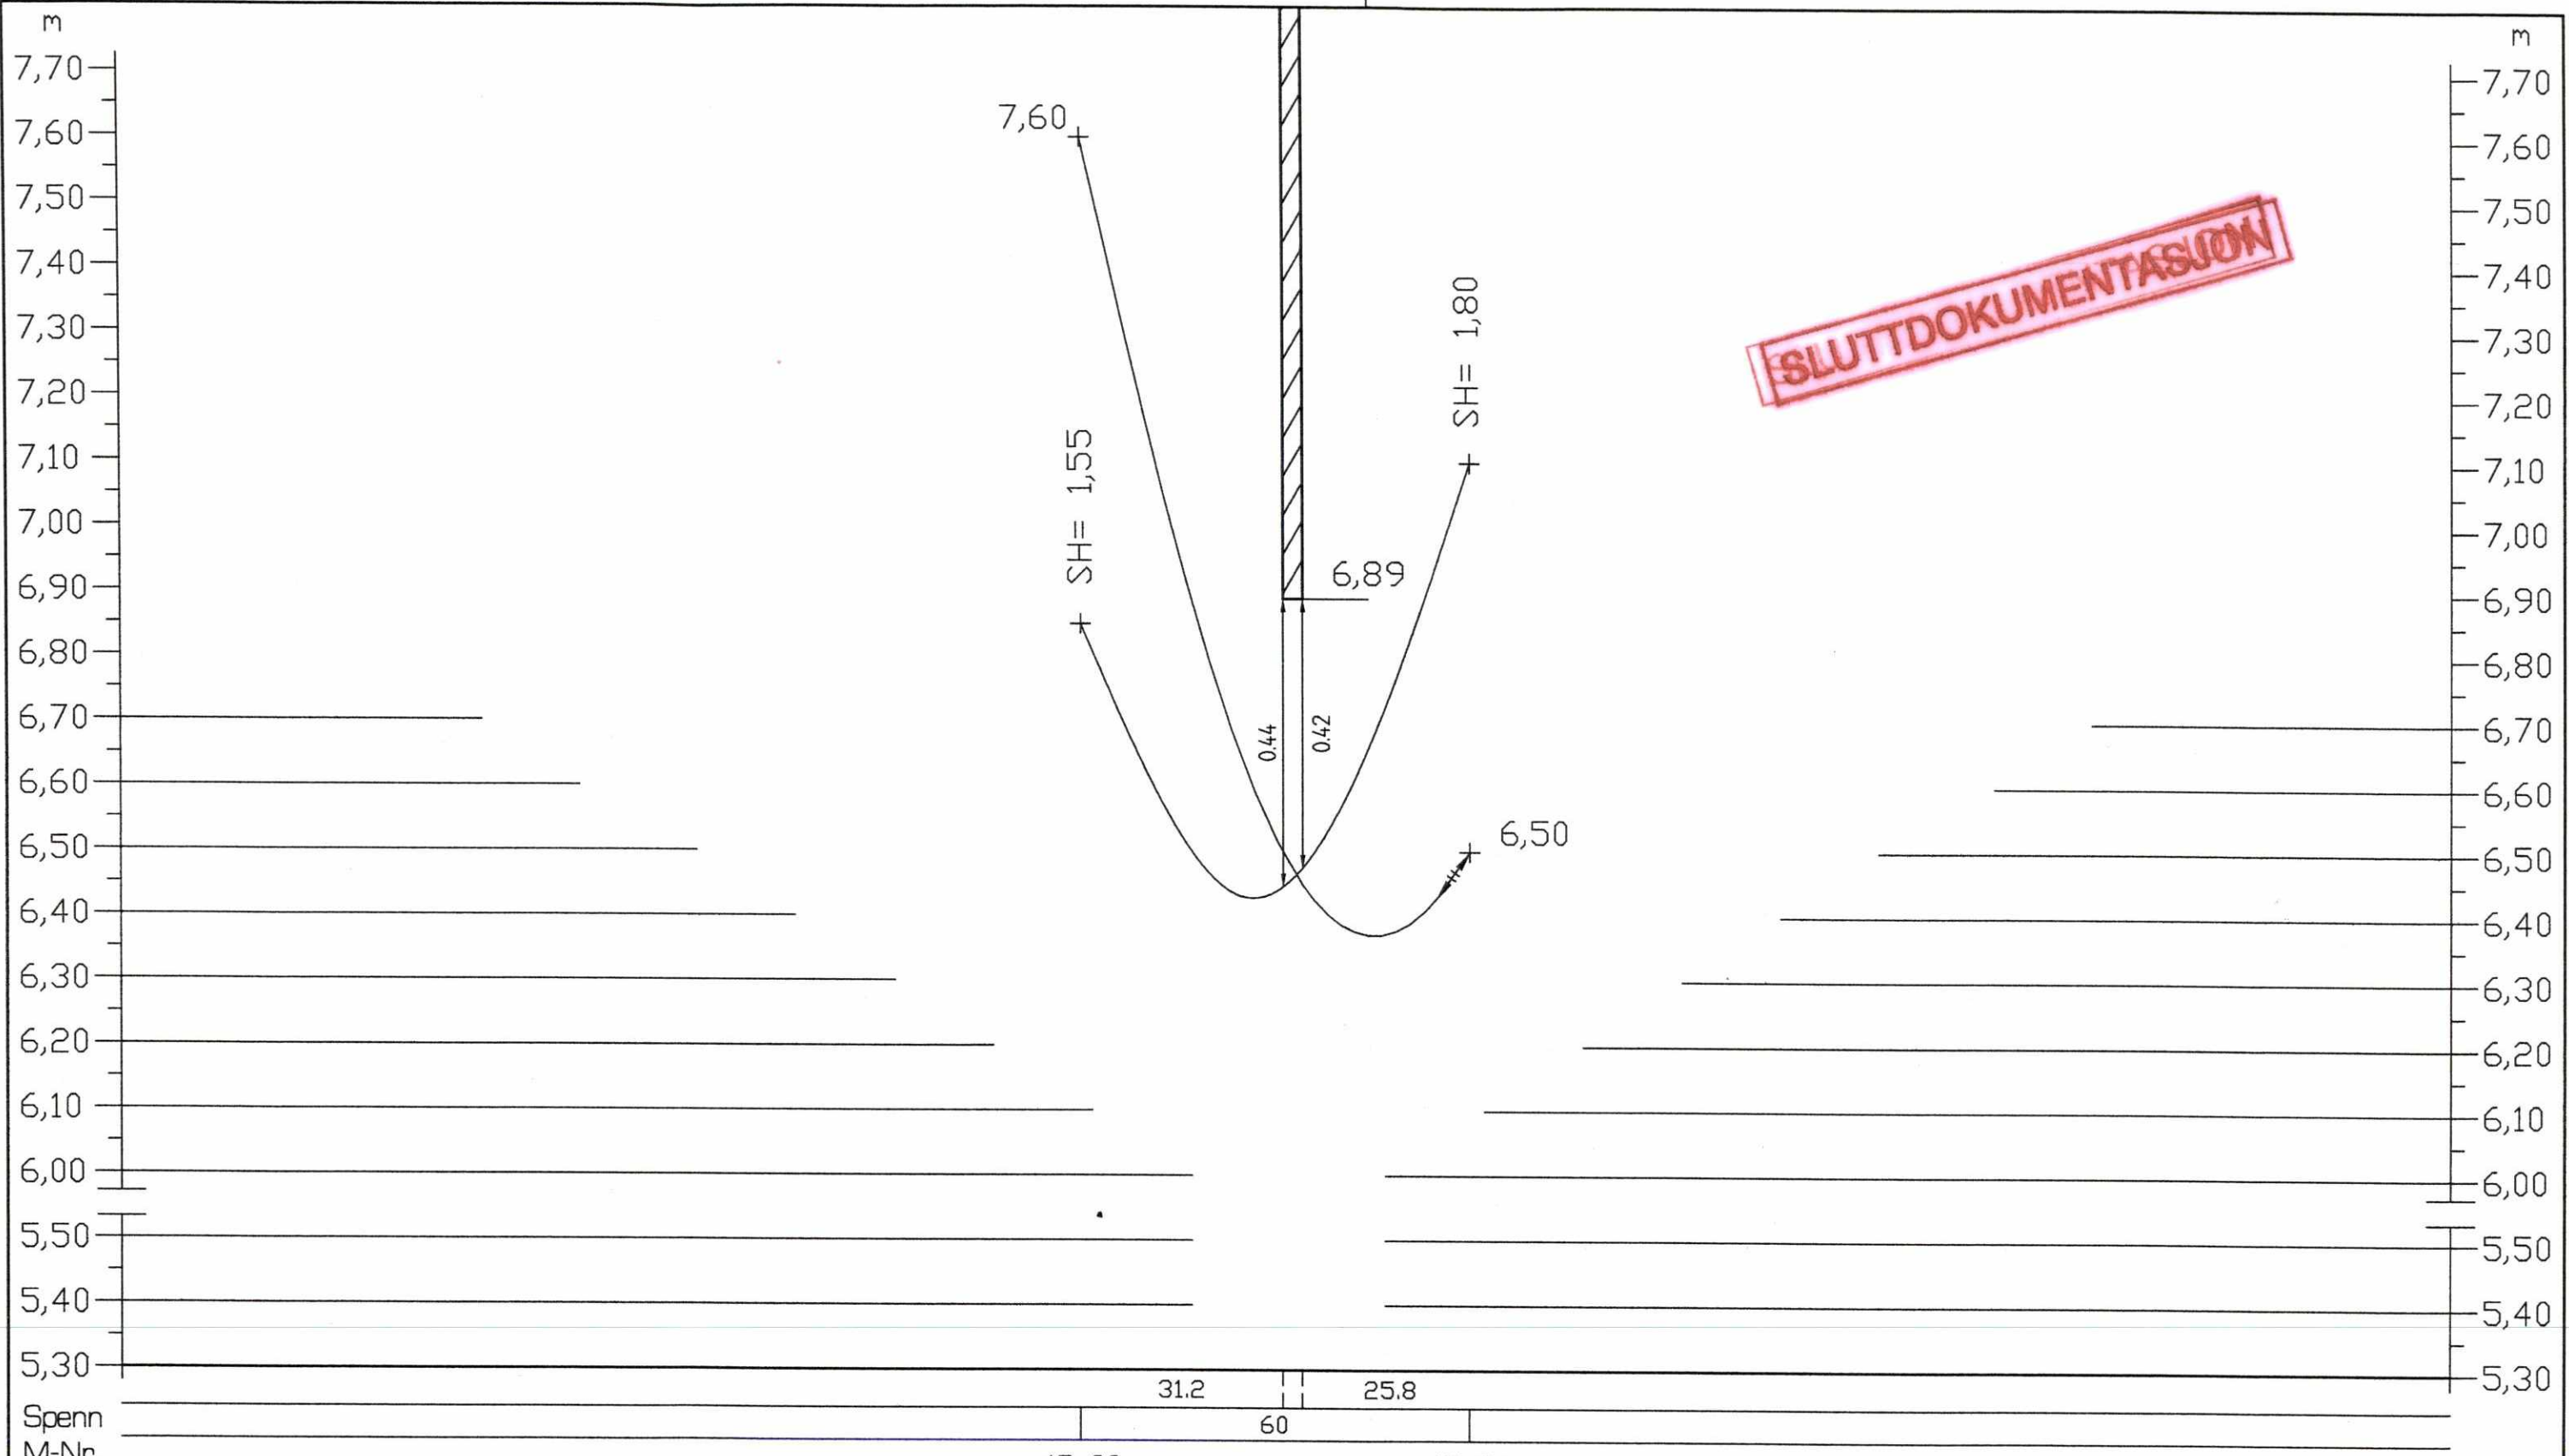

Parsell		Ark. bet.								
Område		Erstatn. for		F02	17.04.98	Sam budget		AE	JS	AM
Tekst-beskrivelse		Områdekode		B01	01.04.96	For akseptering		AE	AM	HG
Kontaktledningens stigning og fall		G390		Rev.	Dato	Endring - erstatning		Tegn.	Saksb.	Sign.
Haugsletta bru - Km 45,639 - EVOS										Dato 01.04.96
GMB Tegn. nr. E000-M-TH-74-0017b		Rev. F02								Saksb. AM
NSB Tegn. nr.		Rev.								DA HG
										QA CAT
										DAK nr.
										Hor. M. 1:1000
										Vert. M. 1:100

VD-676

NSB Gardermobanen A/S 

ADtranz

Kontraktsnr. K-1839
 Avstand Oslo S
 Leverandør Tegn. nr. GVT 5500732 Abs15b/G390