



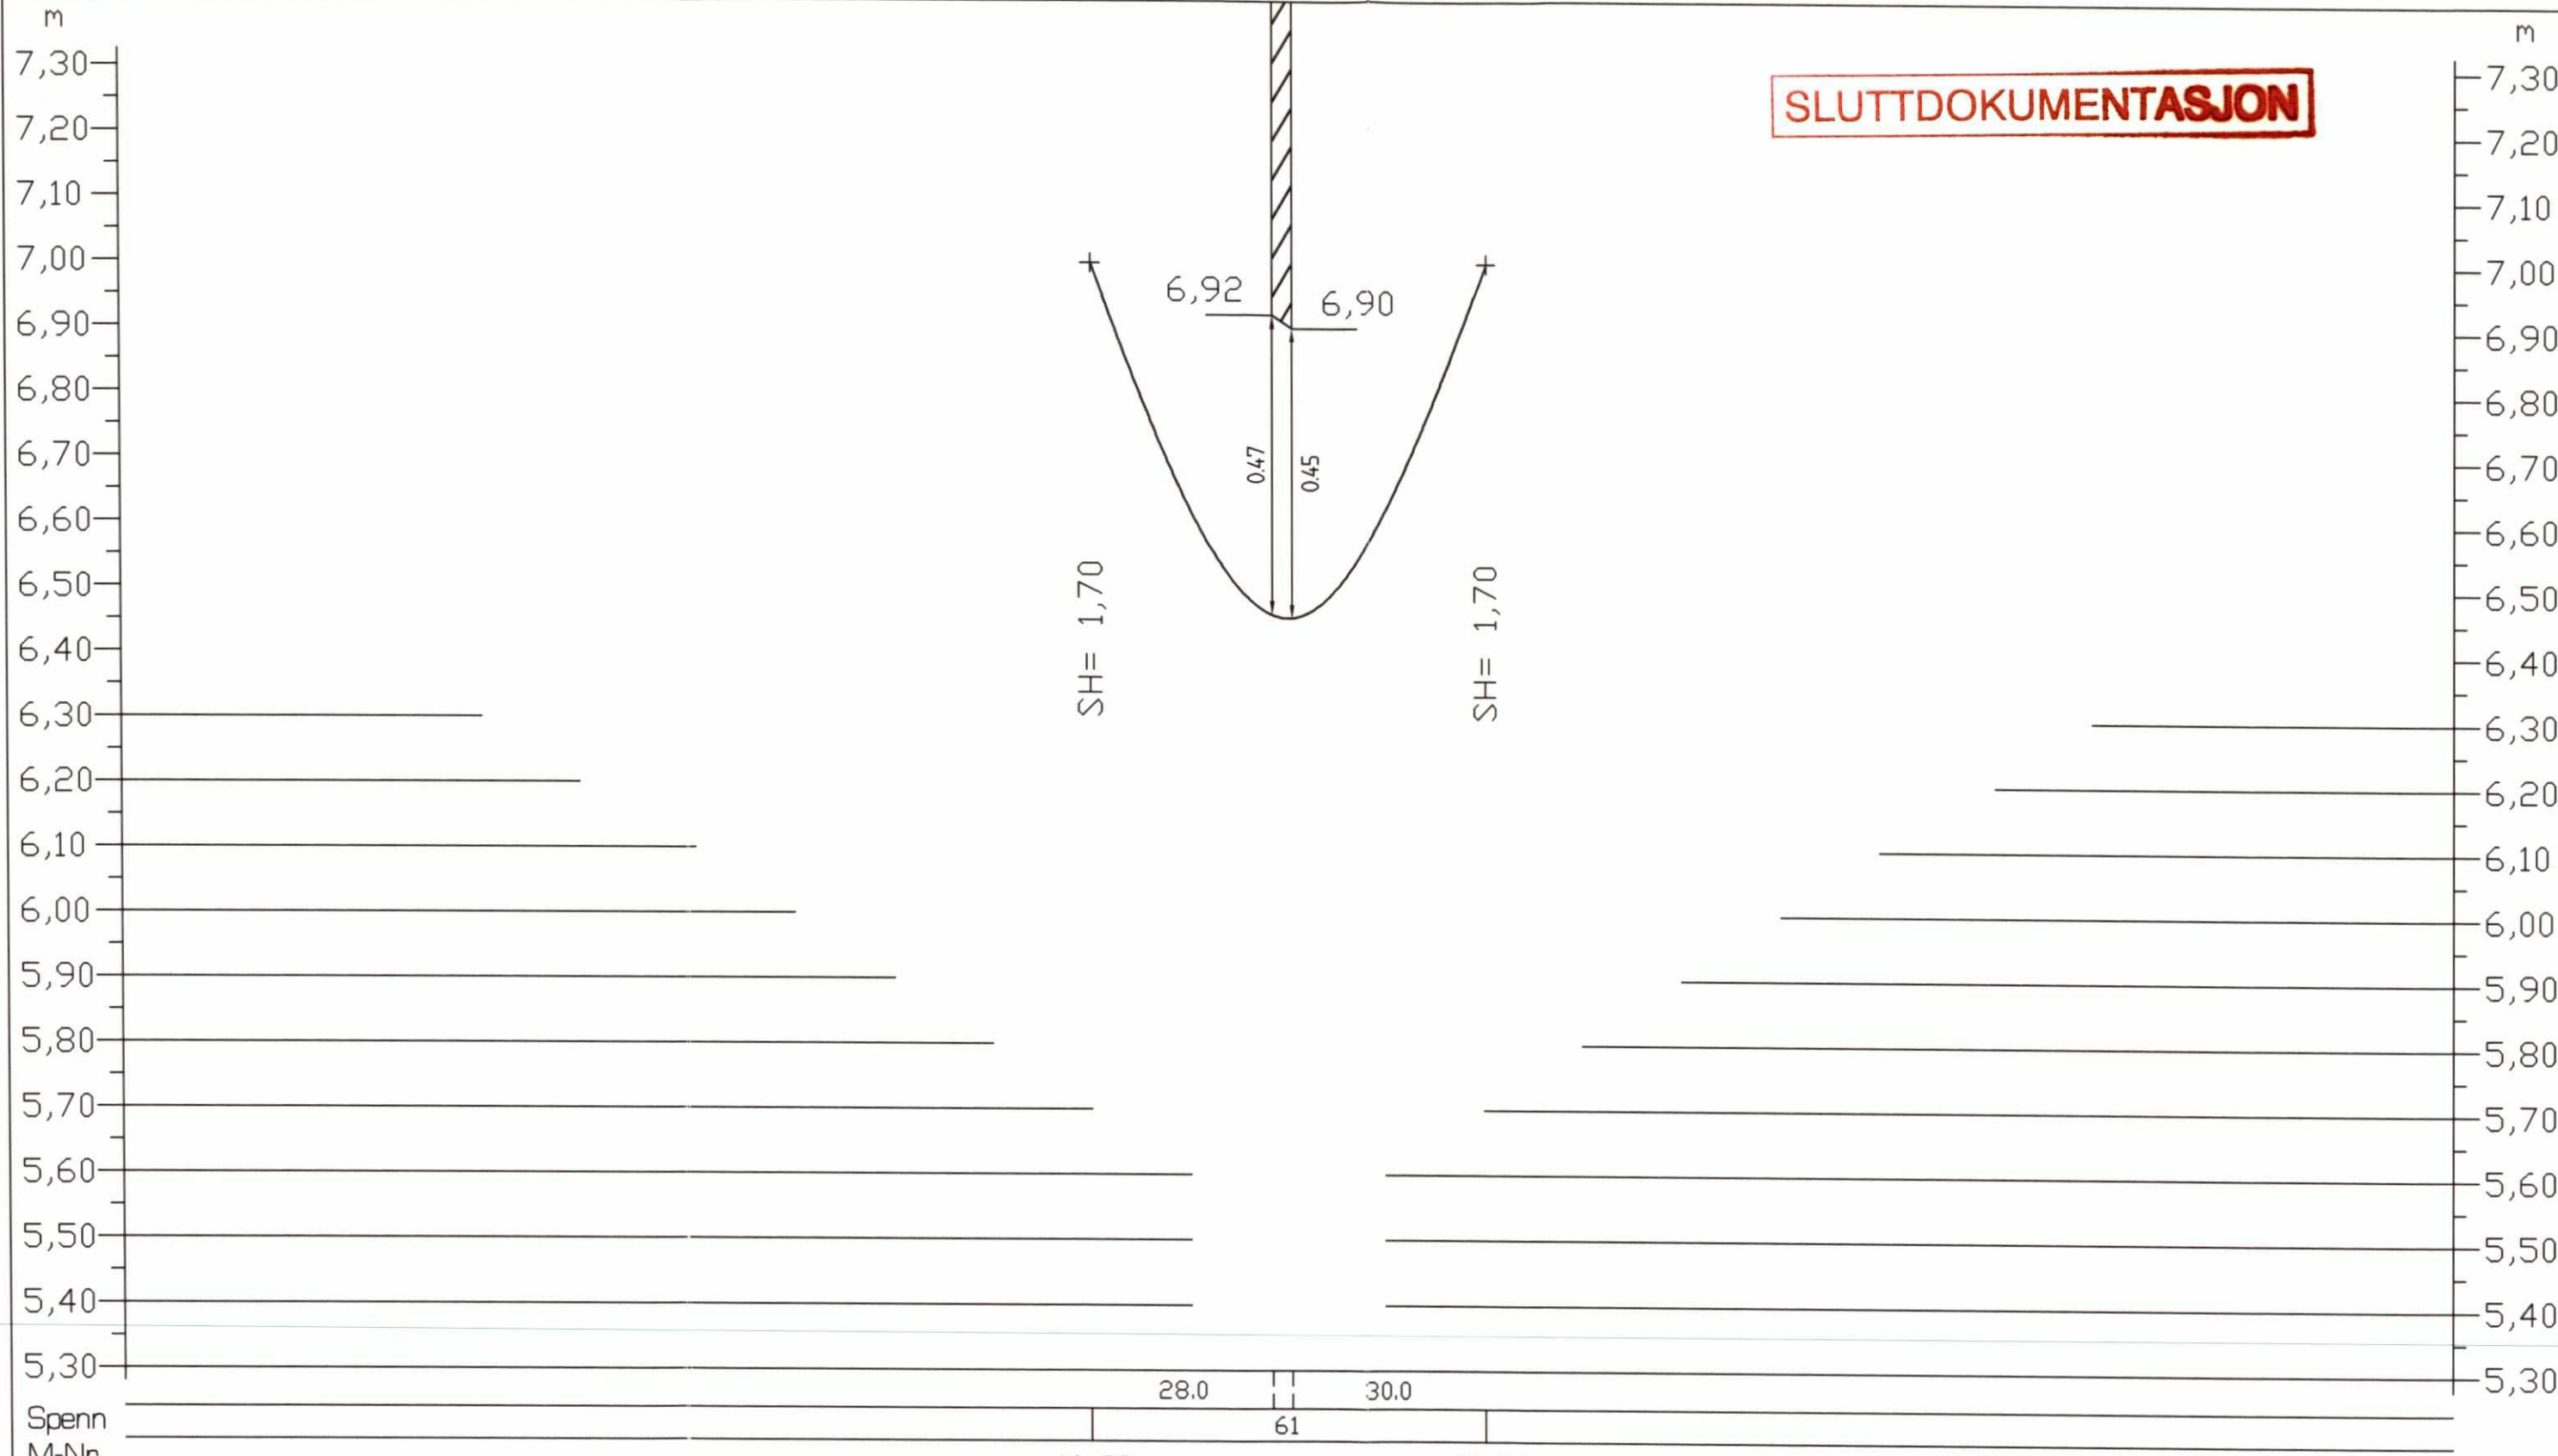
SLUTTDOKUMENTASJON

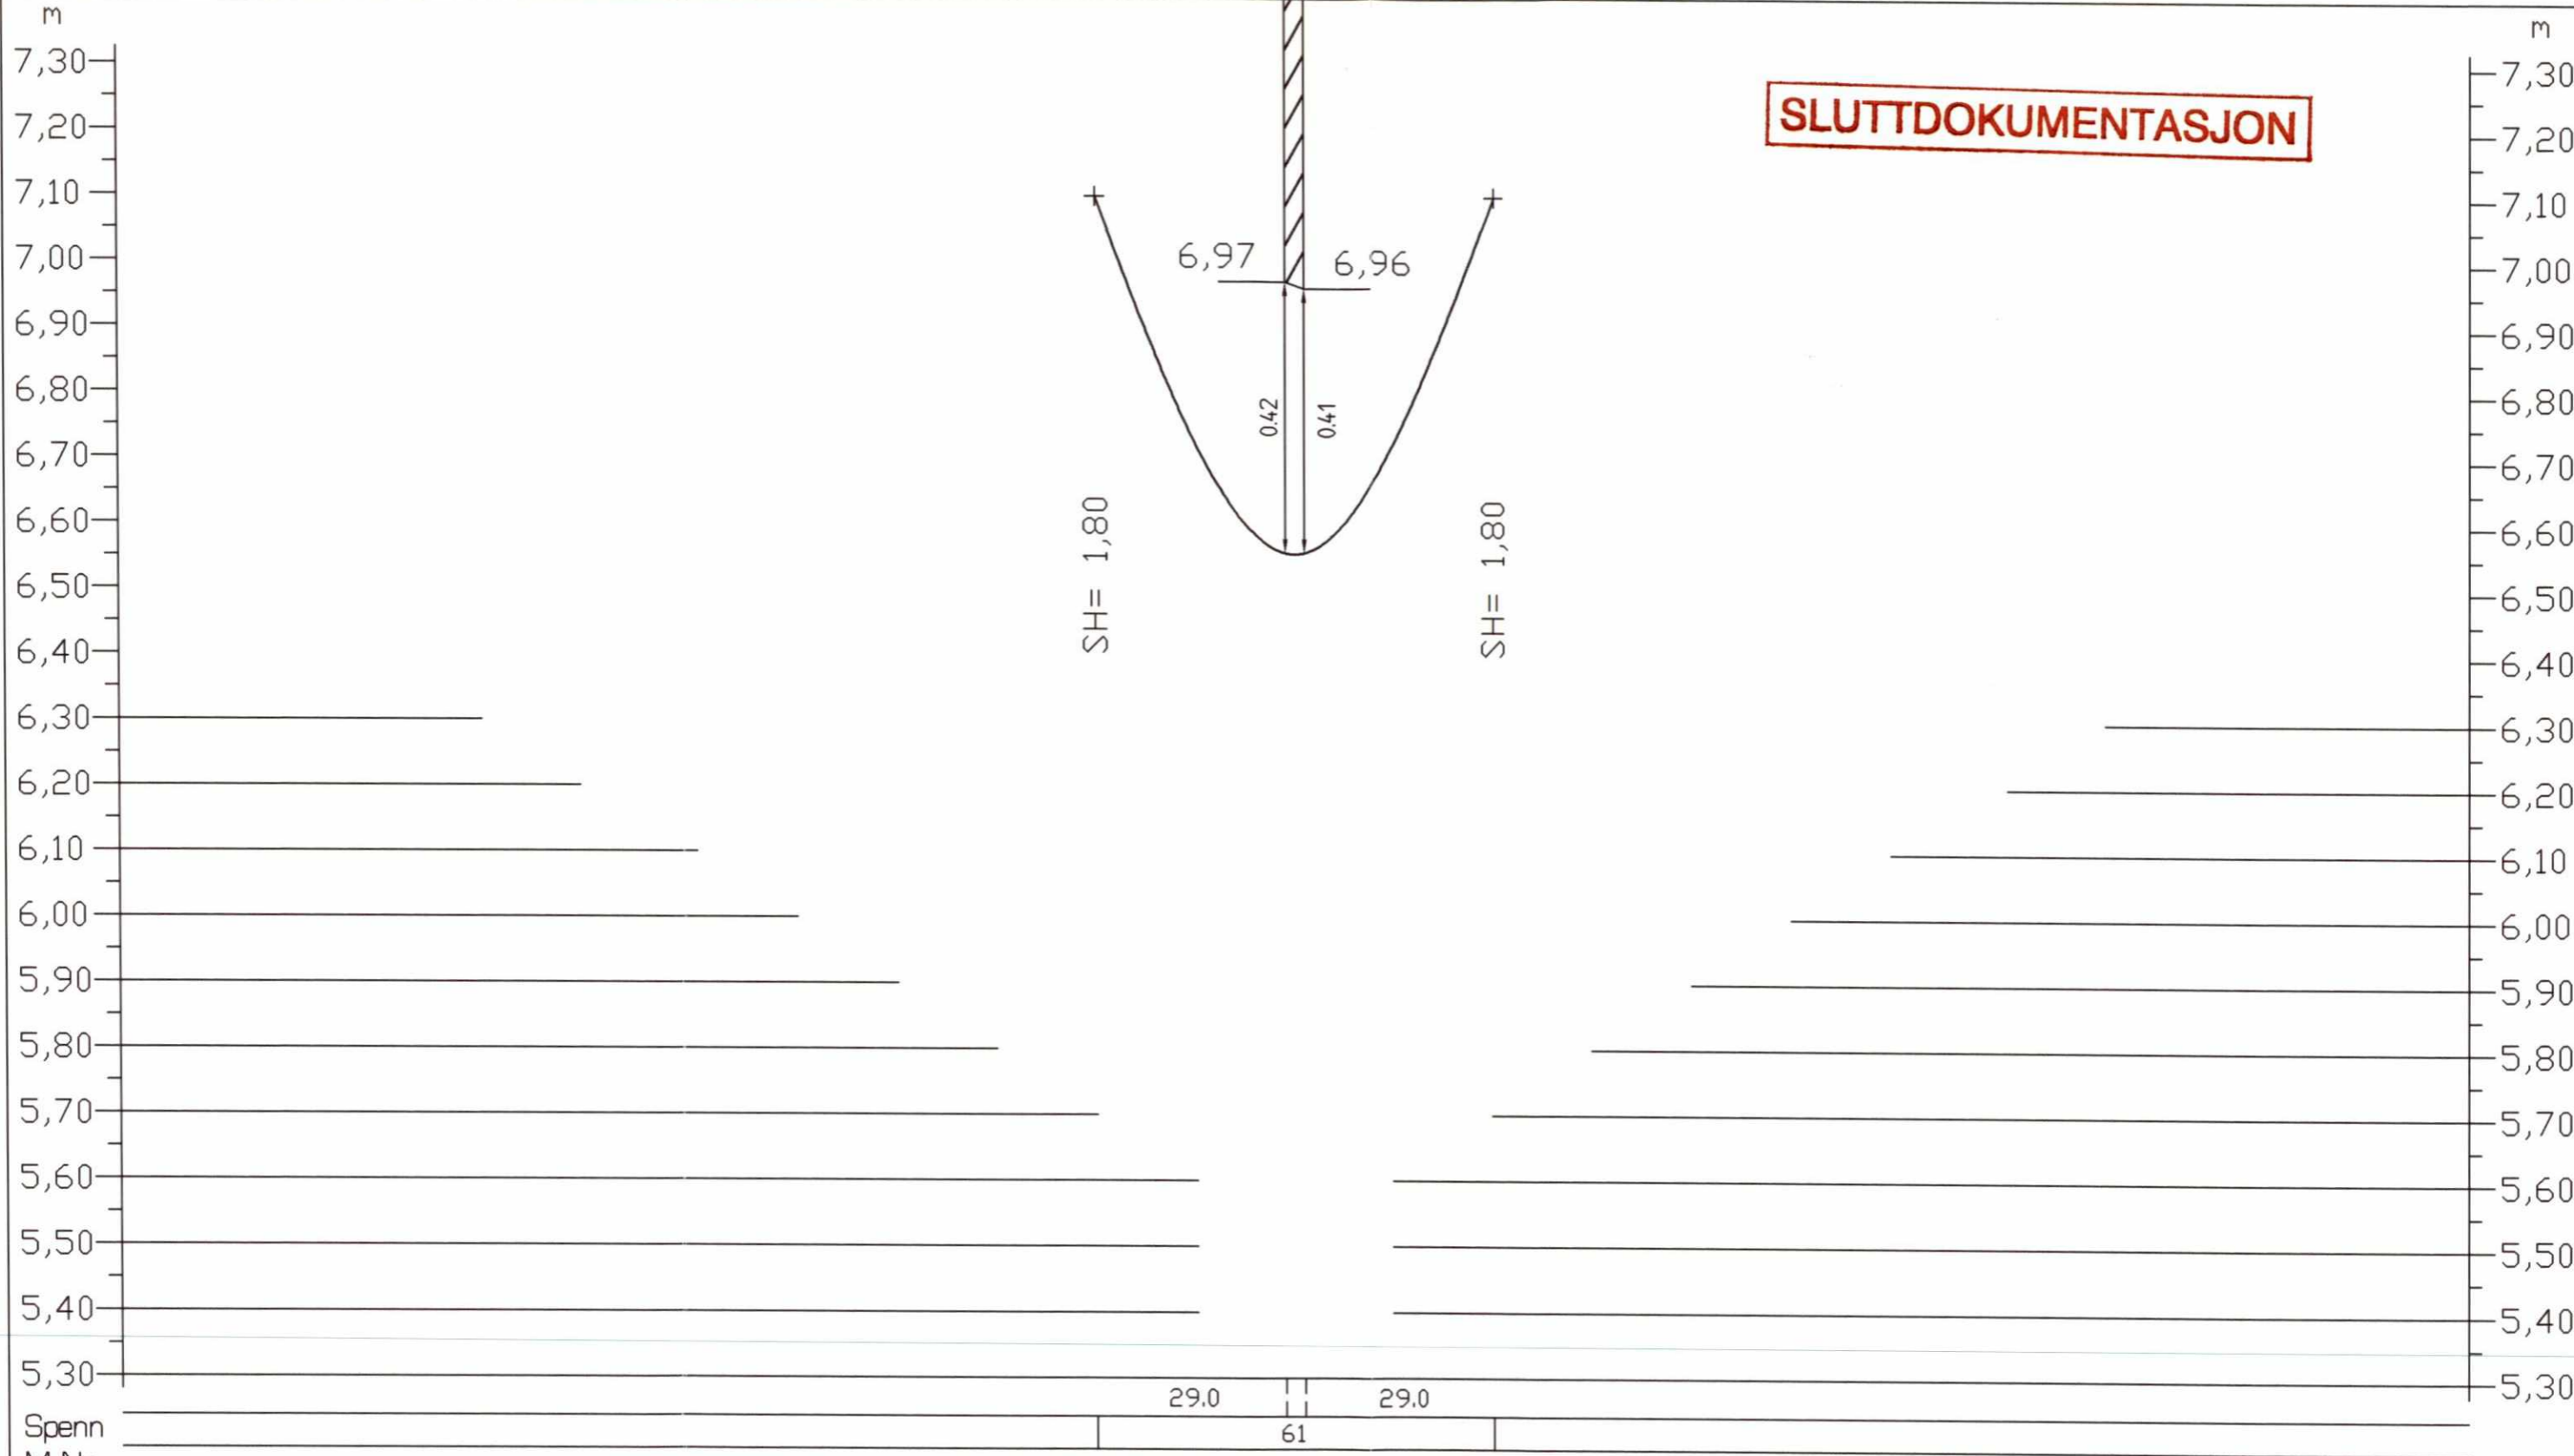

Parsell		Ark. bet.		F03	27.10.99	Diverse endringer	Fei	JS	AM
Område		Erstatn. for		F02	17.04.98	Som budget	AE	JS	AM
Tekst-beskrivelse		Områdekode		B01	01.04.96	For akseptering	AE	AM	HG
Kontaktledningens stigning og fall Olaløkka bru - Km 46,881 - OSEV		G390		Rev.	Dato	Endring - erstatning	Tegn.	Saksb.	Sign.
GMB Tegn. nr. E000-M-TH-74-0018a		Rev. F03		Kontraktsnr. K-1839		Leverandør	NSB Gardermobanen A/S 		
NSB Tegn. nr.		Rev.		Avstand Oslo S		Leverandør Tegn. nr. GVT 5500732 Abs16a/G390	ADtranz		
						DAK nr.		Hor. M. 1:1000	
								Vert. M. 1:100	

VD-676

SLUTTDOKUMENTASJON



Parsell	Ark. bet.	F03	27.10.99	Diverse endringer	Fei	JS	AM
Område	Erstatn. for	F02	17.04.98	Som budget	AE	JS	AM
Tekst-beskrivelse	Områdekode	B01	01.04.96	For akseptering	AE	AM	HG
Kontaktledningens stigning og fall Olaløkka bru - Km 46,880 - EVOS	G390	Rev.	Dato	Endring - erstatning	Tegn.	Saksb.	Sign.
GMB Tegn. nr. E000-M-TH-74-0018b	Rev. F03	Kontraktsnr. K-1839		Leverandør	Dato 01.04.96		
NSB Tegn. nr.	Rev.	Avstand Oslo S		Leverandør Tegn. nr. GVT 5500732 Abs16b/G390	Saksb. AM		
				NSB Gardermobanen A/S		DA HG	
				ADtranz		DA CAT	
						DAK nr.	
						Hor. M. 1 : 1000	
						Vert. M. 1 : 100	

VD-676