


**SLUTTDOKUMENTASJON**

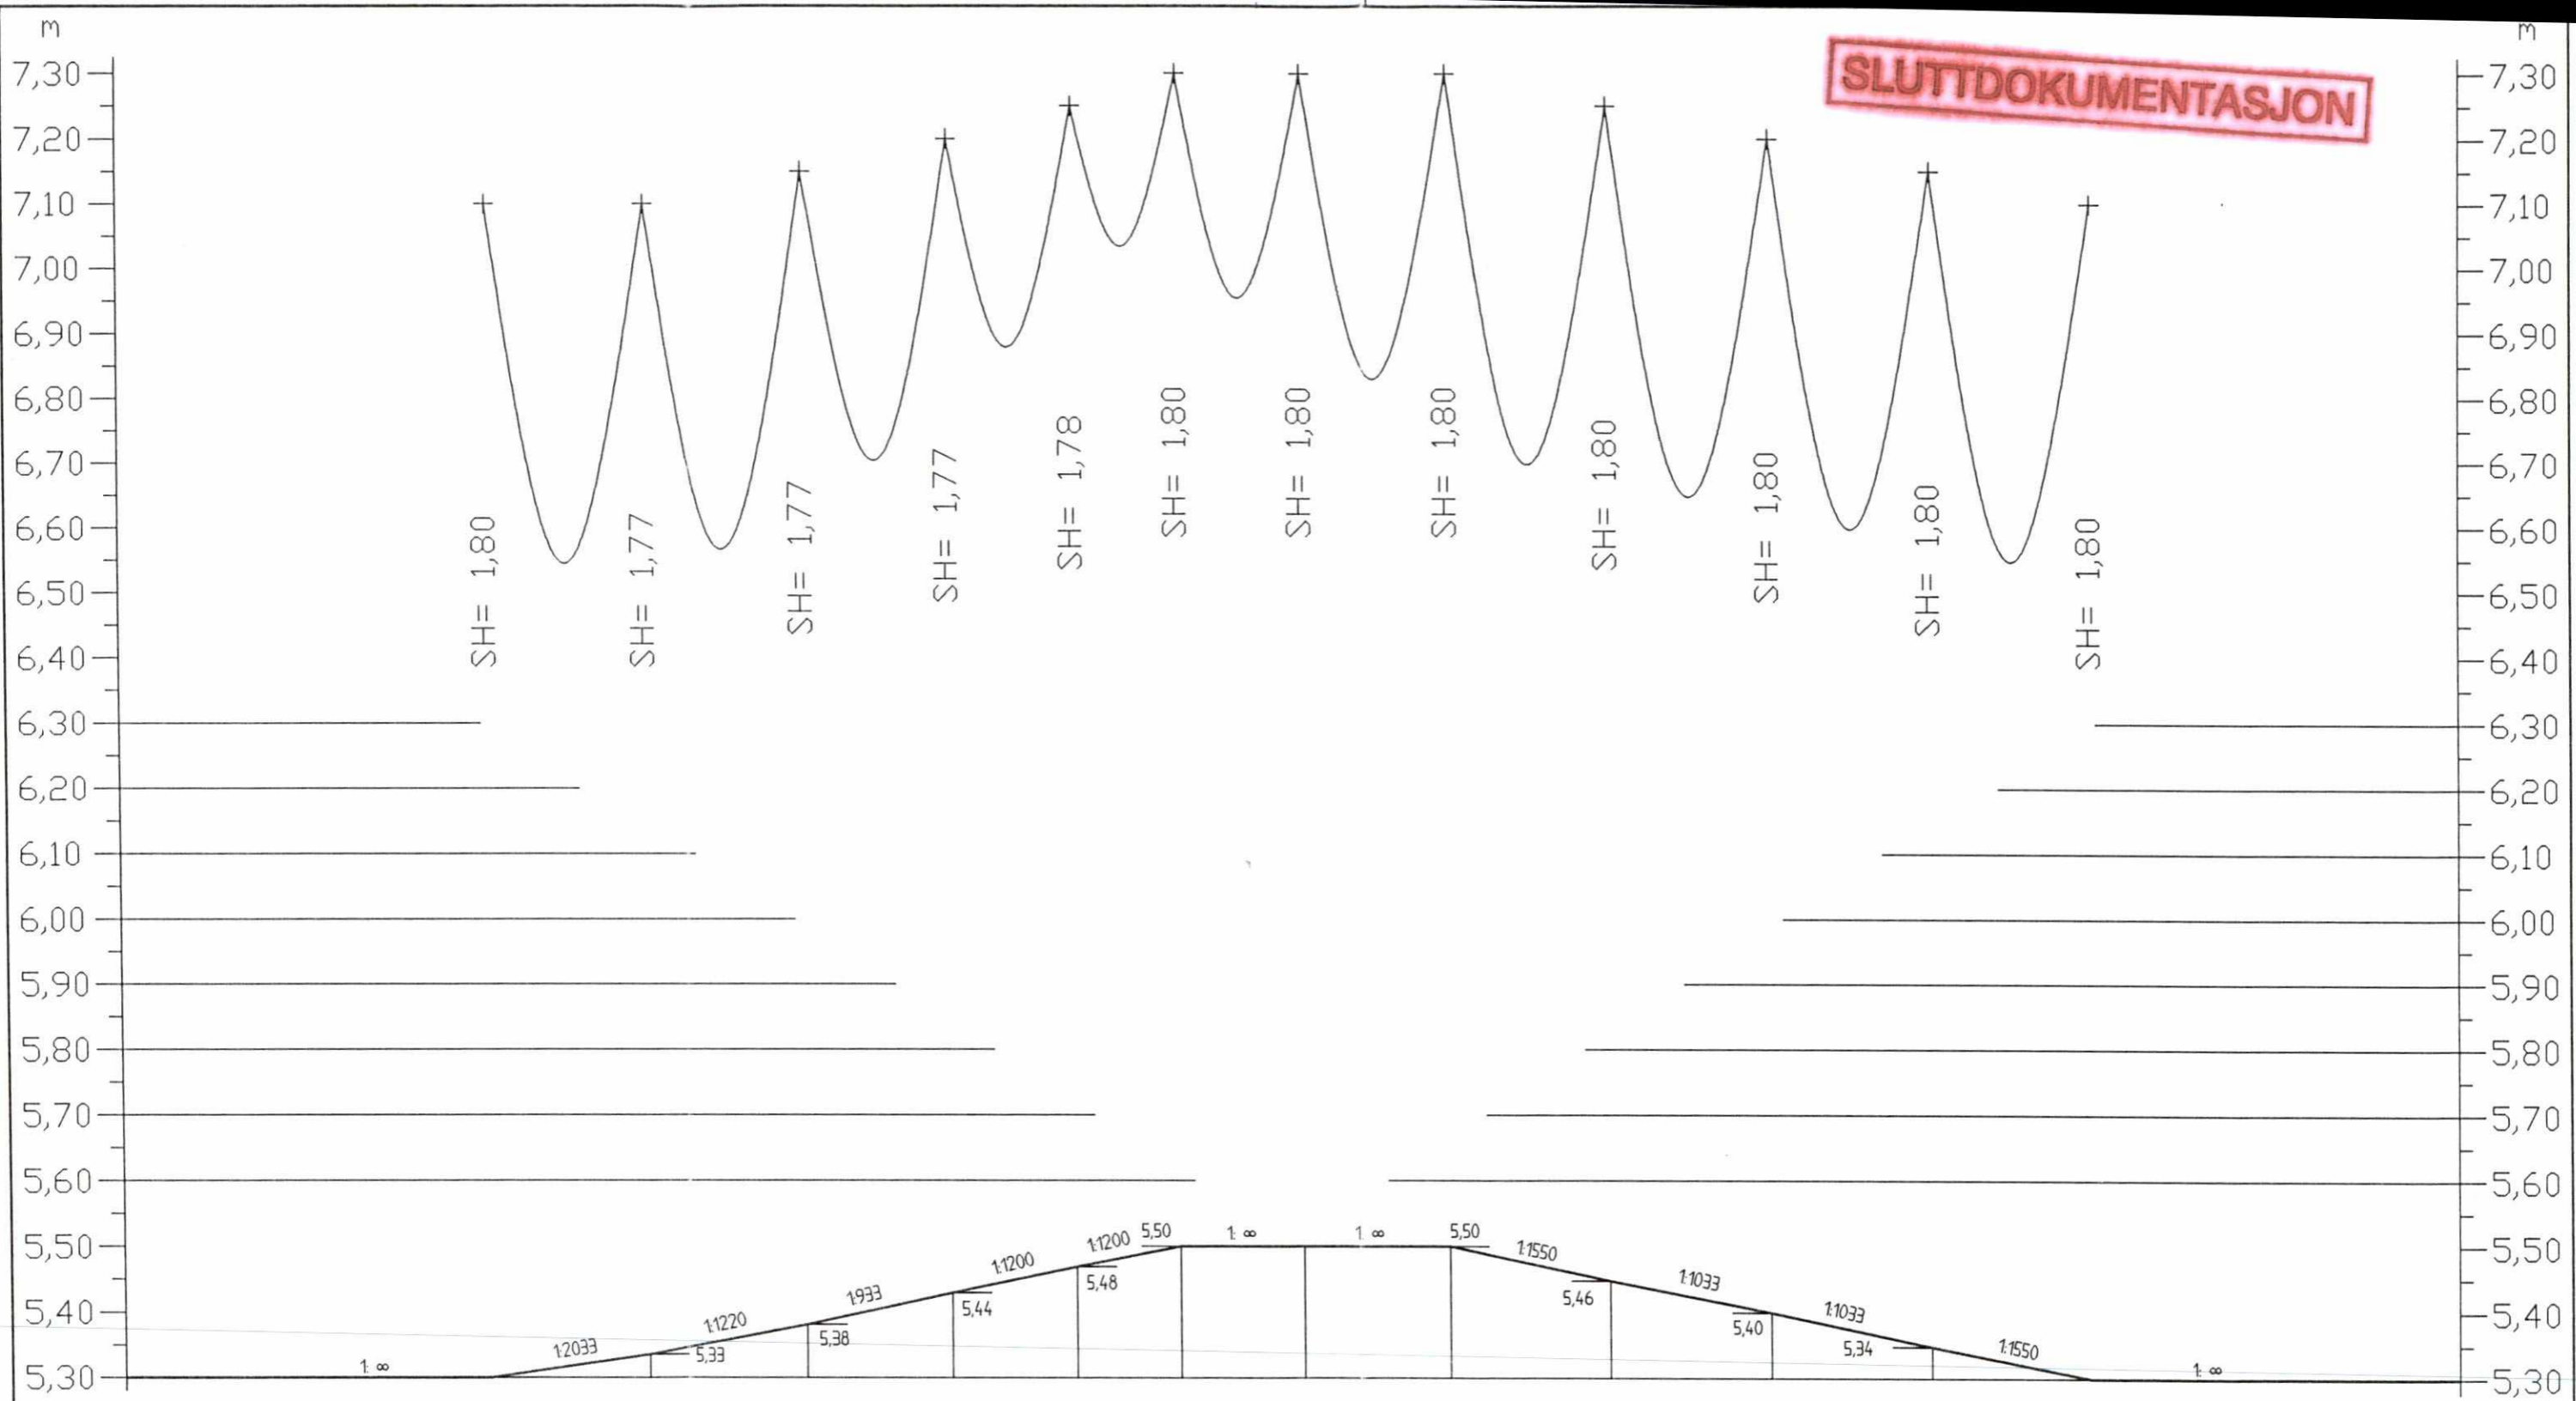

Spenn																
M-Nr.	47-33	47-35	48-1	48-3	48-5	48-7	48-9	48-11	48-13	48-15	48-17	48-19				

Parsell		Ark. bet.														
Område		Erstatr. for		F02	12.02.99	Som bygget		AE	JS	AM						
Tekst-beskrivelse		Områdekode		B01	01.04.96	For akseptering		AE	AM	HG						
Kontaktledningens stigning og fall beredskaps plattform - Km 48,222 - OSEV		G390		Rev.	Dato	Endring - erstatning		Tegn.	Saksb.	Sign.						
GMB Tegn. nr. E000-M-TH-74-0020		Rev. F02														
NSB Tegn. nr.		Rev.														
				Kontraktsnr. K-1839		Leverandør										
				Avstand Oslo S		Leverandør Tegn. nr.		NSB Gardermobanen A/S		ADtranz						
						GVT 5500732 Abs18/G390										
												Hor. M. 1 : 2500				
												Vert. M. 1 : 100				

VD-676