


SLUTTDOKUMENTASJON

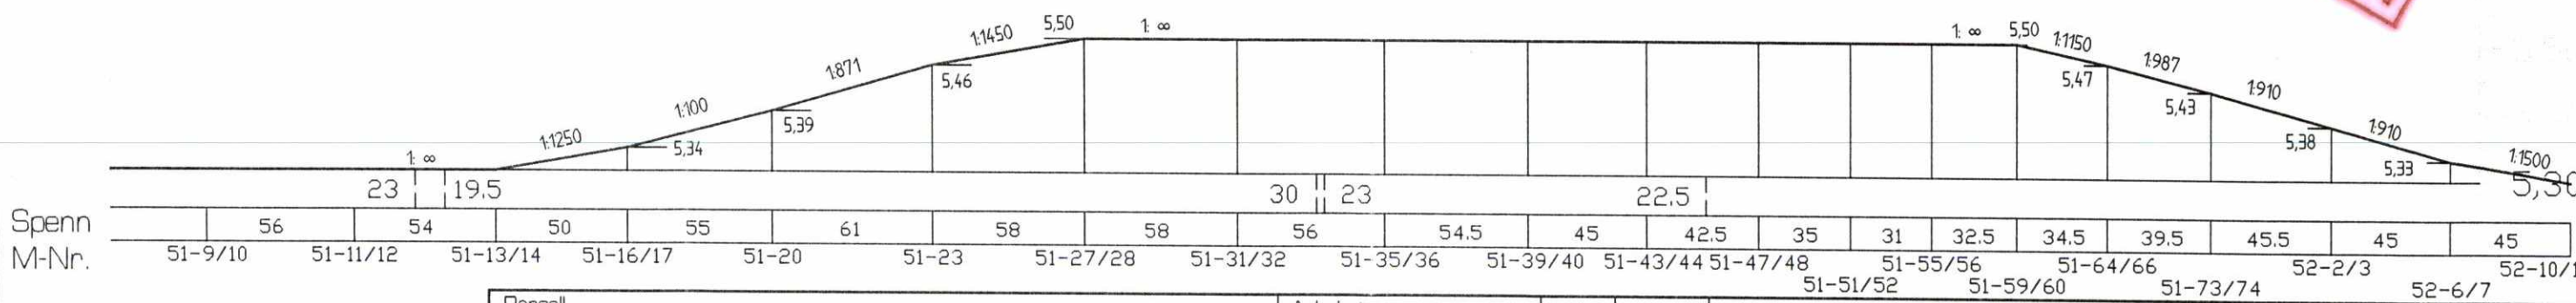

Parsell	Ark. bet.	FD2	15.02.99	Som bygget	AE	JS	AM
Område Gardermoen stasjon	Erstatn. for	BO1	01.04.96	For akseptering	AE	AM	HG
Tekst-beskrivelse	Områdekode	Rev.	Dato	Endring - erstatning	Tegn.	Saksb.	Sign.
Kontaktledningens stigning og fall Plattform - Km 51,7 - Spor 2,3	G490						
GMB Tegn. nr. E000-M-TH-74-0022	Rev. F02	Kontraktsnr. K-1839		Leverandør	NSB Gardermobanen A/S		
NSB Tegn. nr.	Rev.	Avstand Oslo S		Leverandør Tegn. nr. GVT 5500732 Abs20/G490	DA	HG	CAT
					DAK nr.	Hor. M. 1 : 2500 Vert. M. 1 : 100	

VD-676