


VD-676

Parsell		Ark. bet.									
Område		Erstatn. for		F02	15.02.99	Som bygget		AE	JS	AM	
Tekst-beskrivelse		Områdekode		B01	01.04.96	For akseptering		AE	AM	HG	
Kontaktledningens stigning og fall Bekkedahlshøgda - Km 57,3 - 58,96 - OSEV		G510		Rev.	Dato	Endring - erstatning		Tegn.	Saksb.	Sign.	
GMB Tegn. nr. E000-M-TH-74-0026a		Rev. F02		NSB Gardermobanen A/S		Leverandør		Dato 01.04.96		Saksb. AM	
NSB Tegn. nr.		Rev.		Kontraktsnr. K-1839		Leverandør ADtranz		DA HG		DA CAT	
				Avstand Oslo S		Leverandør Tegn. nr. GVT 5500732 Abs24a/G510		DAK nr.		Hor. M. 1:1000	
								Vert. M. 1:100			

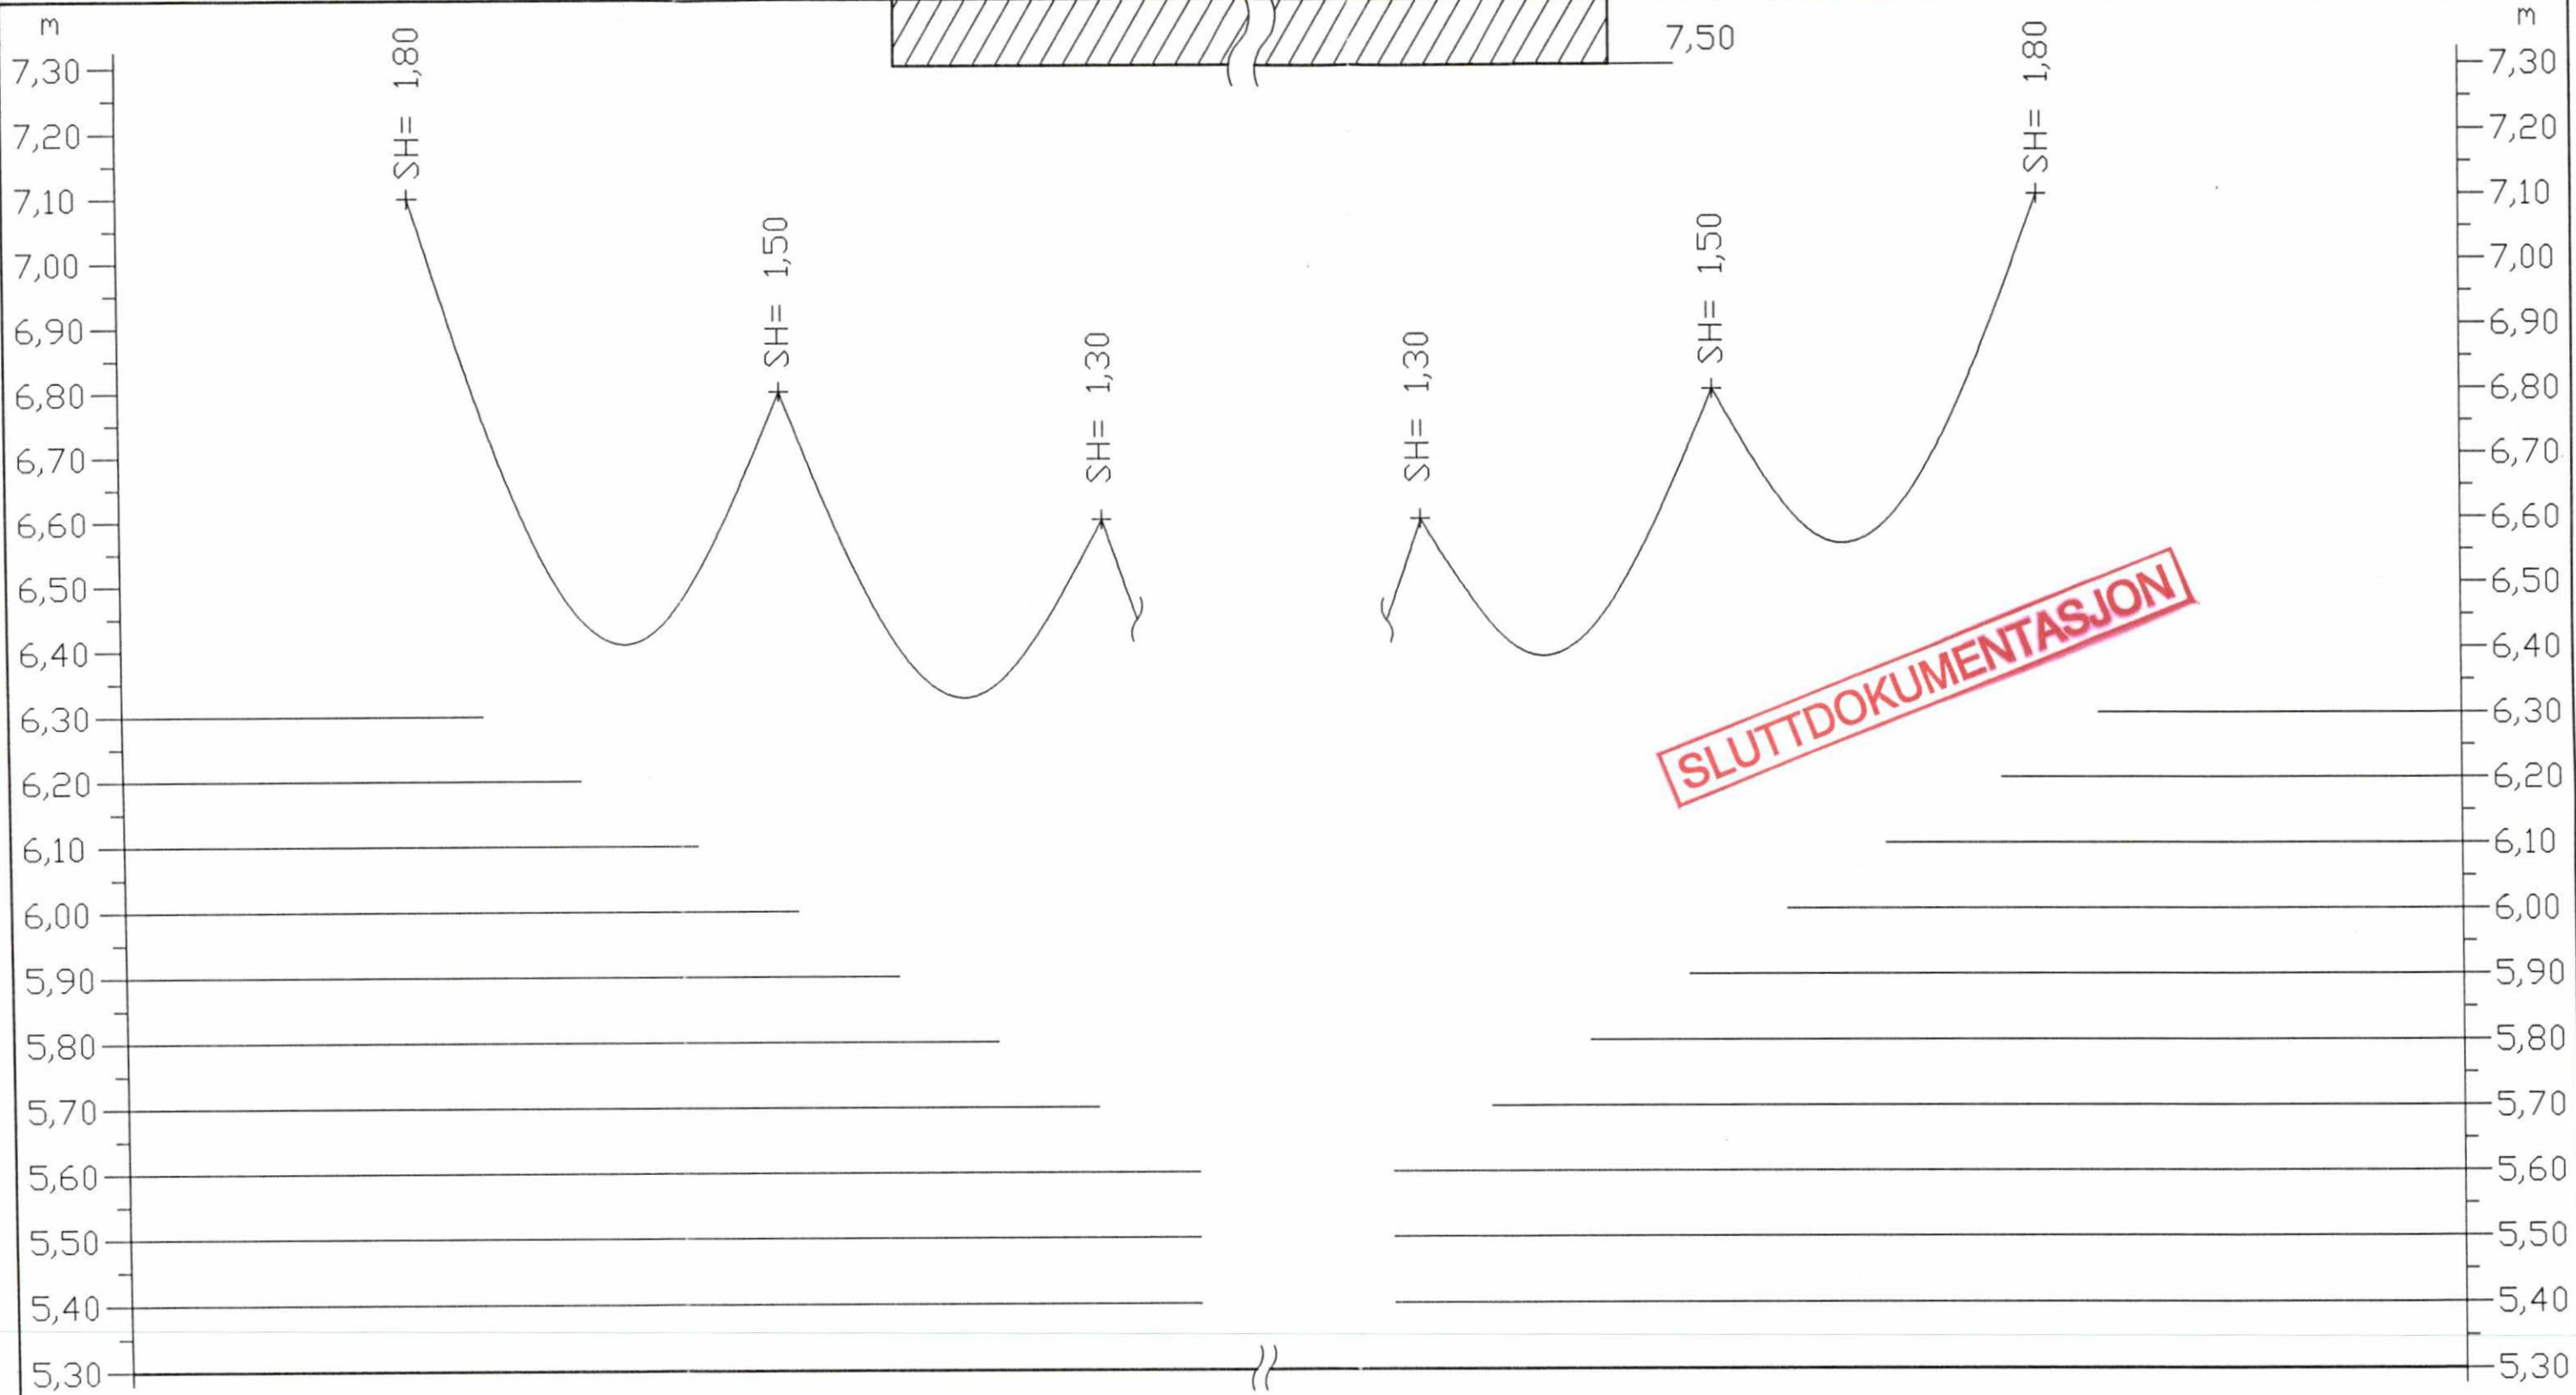

Spenn	57	49,5	45	50		
M-Nr.	61-2	61-4	61-6	62-30	62-32	62-34

Parsell		Ark. bet.		FD2	15.02.99	Som bygget	AE	JS	AM
Område		Erstatn. for		BO1	01.04.96	For akseptering	AE	AM	HG
Tekst-beskrivelse		Områdekode		Rev.	Dato	Endring - erstatning	Tegn.	Saksb.	Sign.
Kontaktledningens stigning og fall Bekkedahlshøgda - Km 61,08 - 62,74 - EVOS		G510						Dato	01.04.96
GMB Tegn. nr. E000-M-TH-74-0026b		Rev. F02						Saksb.	AM
NSB Tegn. nr.		Rev.						DA	HG
								DA	CAT
								DAK nr.	
								Hor. M.	1 : 1000
								Vert. M.	1 : 100

NSB Gardermobanen A/S 

ADtranz

Kontraktsnr. K-1839
Avstand Oslo S
Leverandør
Leverandør Tegn. nr. GVT 5500732 Abs24b/G510

VD-676