

SLUTTDOKUMENTASJON


Spenn		26	29										
M-nr.		64-17		64-19									
Parsell				Ark. bet.		F03	27.10.99	Diverse endringer		Fei	JS	AM	
Område				Erstatn. for		F02	15.02.99	Som bygget		AE	JS	AM	
Tekst-beskrivelse				Områdekode		B01	01.04.96	For akseptering		AE	AM	HG	
Kontaktledningens stigning og fall Bru Myraveien - Km 64,484 - OSEV				G510		Rev.	Dato	Endring - erstatning		Tegn.	Saksb.	Sign.	
GMB Tegn. nr. E000-M-TH-74-0028a				Rev. F03						Dato	01.04.96		
NSB Tegn. nr.				Rev.						Saksb.	AM		
										DA	HG		
										DA	CAT		
										DAK nr.			
										Hor. M.	1 : 1000		
										Vert. M.	1 : 100		


NSB Gardermobanen A/S

ADtranz

Kontraktssnr. K-1839
Leverandør
Avstand Oslo S
Leverandør Tegn. nr. GVT 5500732 Abs26a/G510

VD-676

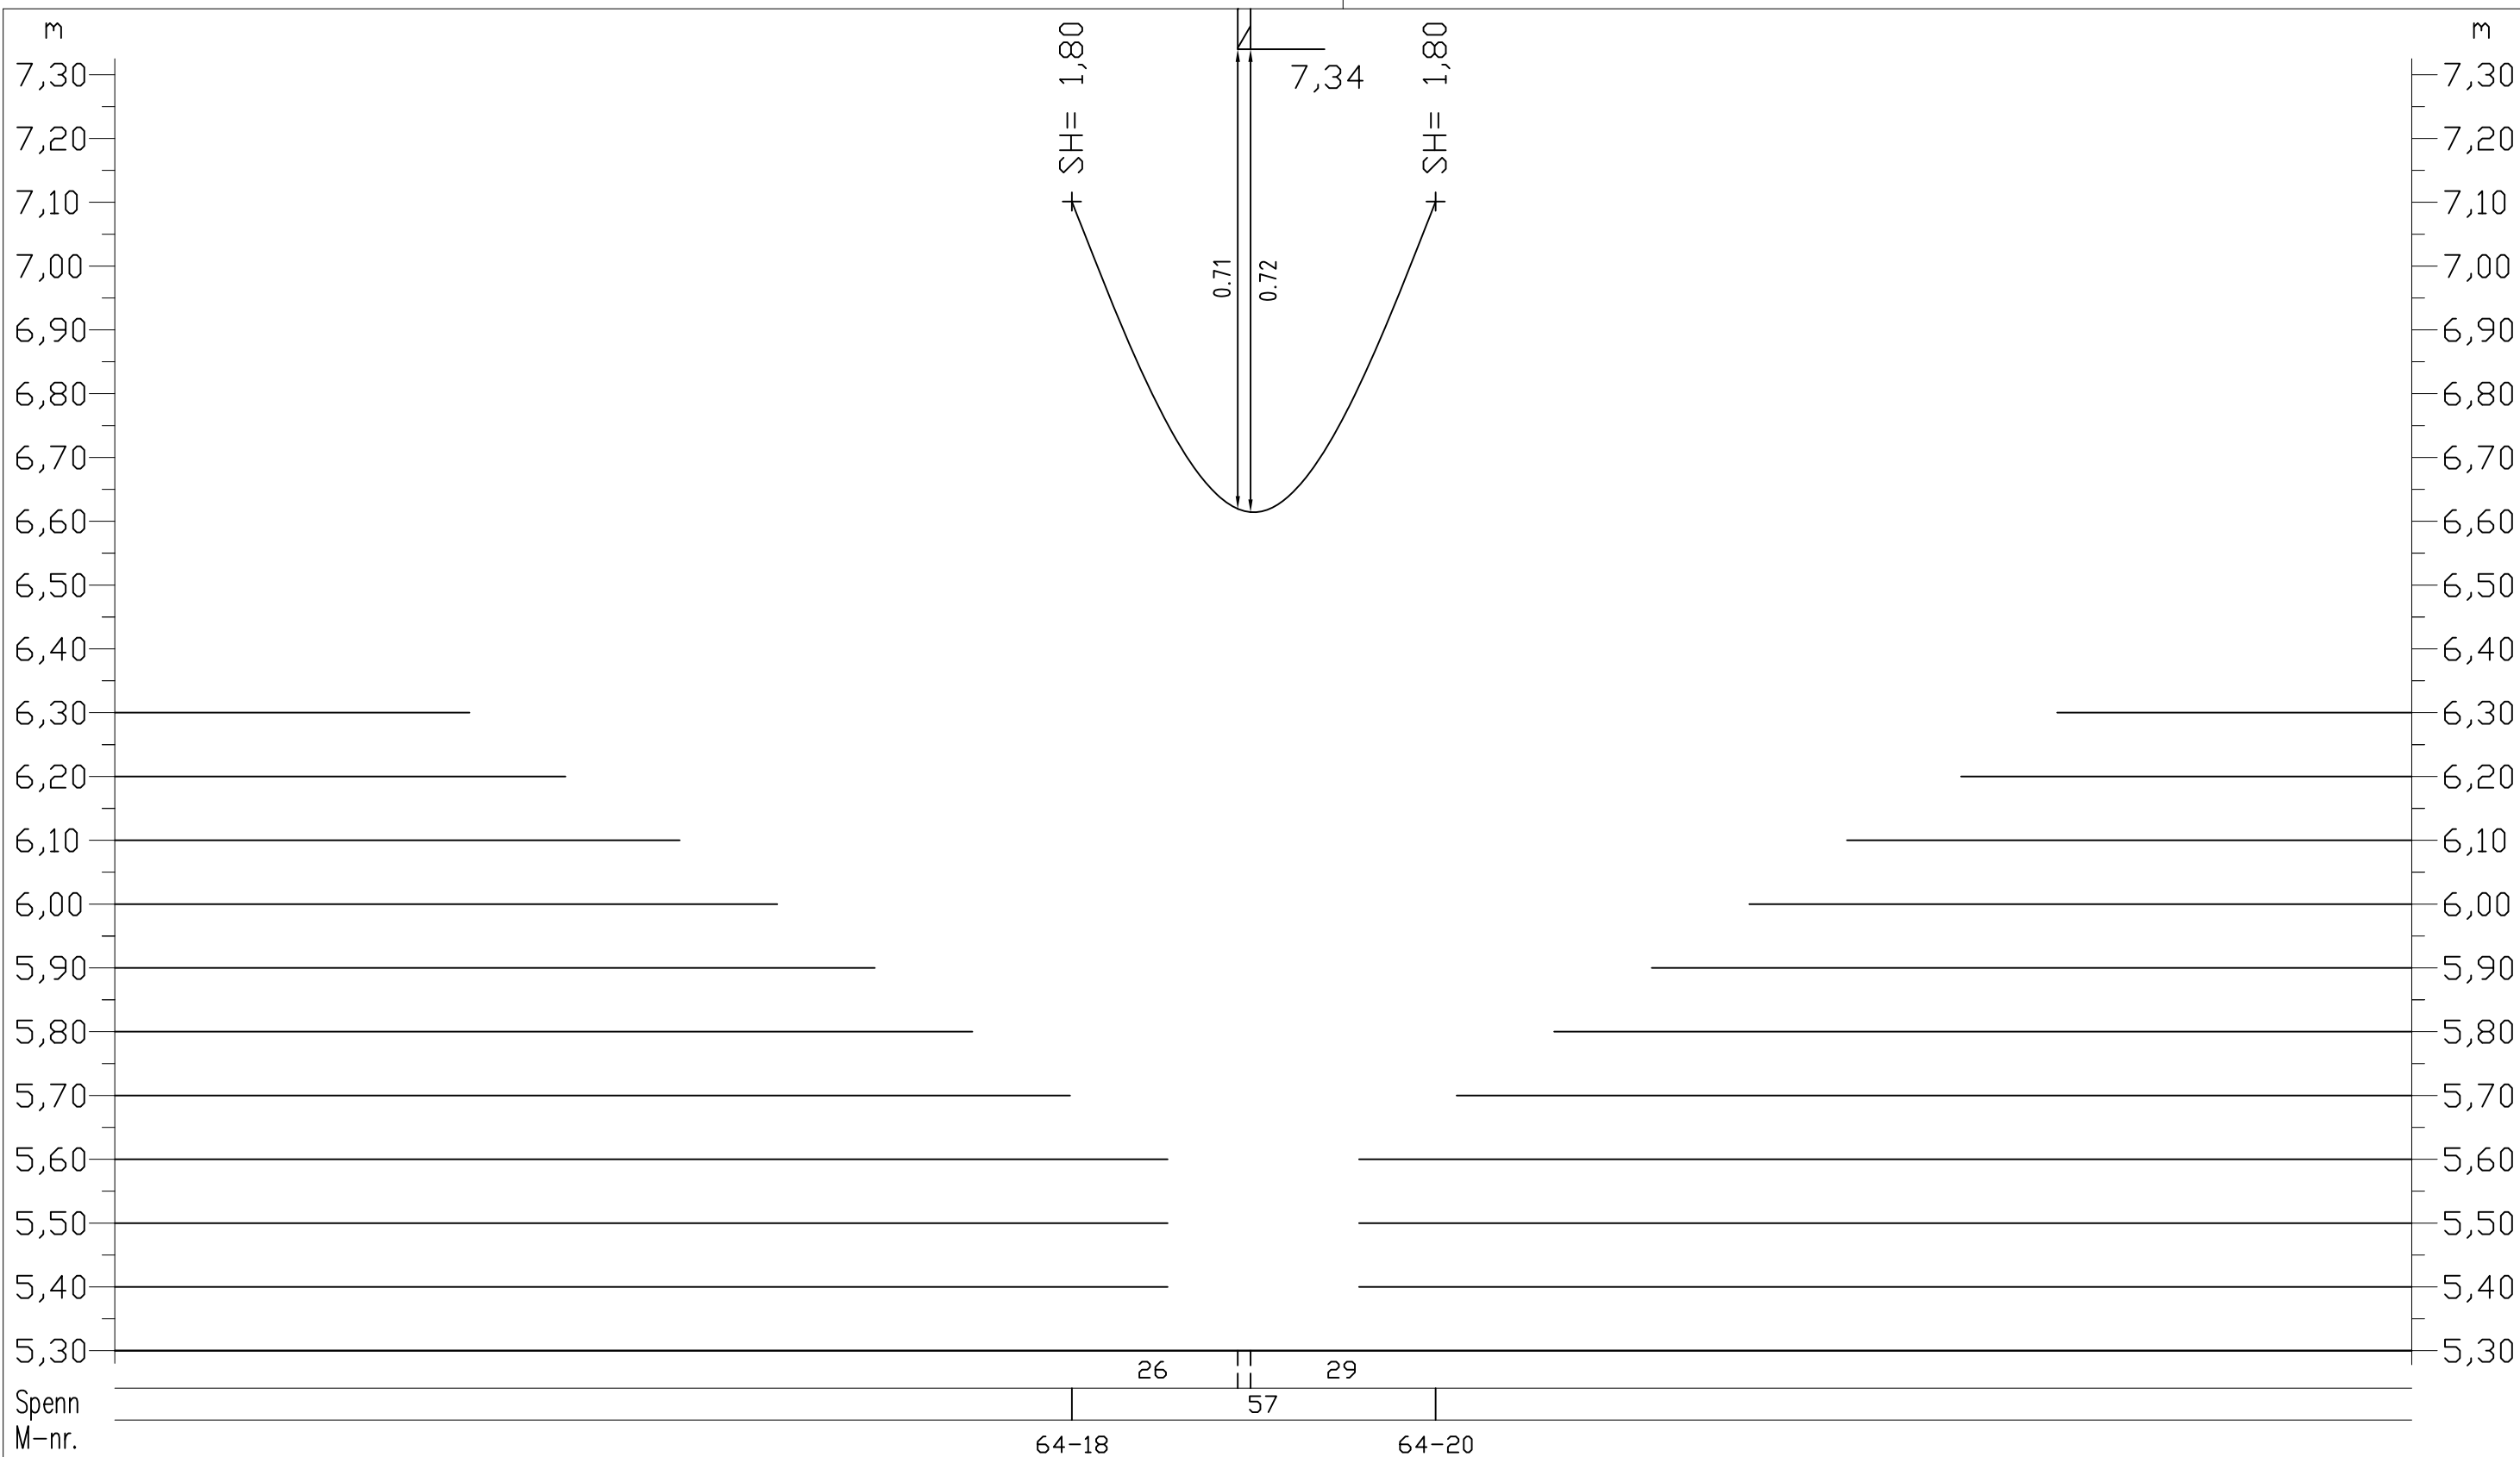

Parsell		Ark. bet.								
Omr?de		Erstatn. for		F02	15.02.99	Som bygget		AE	JS	AM
Tekst-beskrivelse		Omr?dekode		B01	01.04.96	For akseptering		AE	AM	HG
Kontaktledningens stigning og fall Bru Myraveien - Km 64,53 - EVOS		G510		Rev.	Dato	Endring - erstatning		Tegn.	Saksb.	Sign.
GMB Tegn. nr. E000-M-TH-74-0028b		Rev. F02		NSB Gardermobanen A/S 		Dato 01.04.96		Saksb. AM		
NSB Tegn. nr.		Rev.				DA HG		OA CAT		
				Kontraktsnr. K-1839		Leverandør ADtranz		DAK nr.		
				Avstand Oslo S		Leverandør Tegn. nr. GVT 5500732 Abs26b/G510		Hor. M. 1 : 1000		
								Vert. M. 1 : 100		

VD-676