
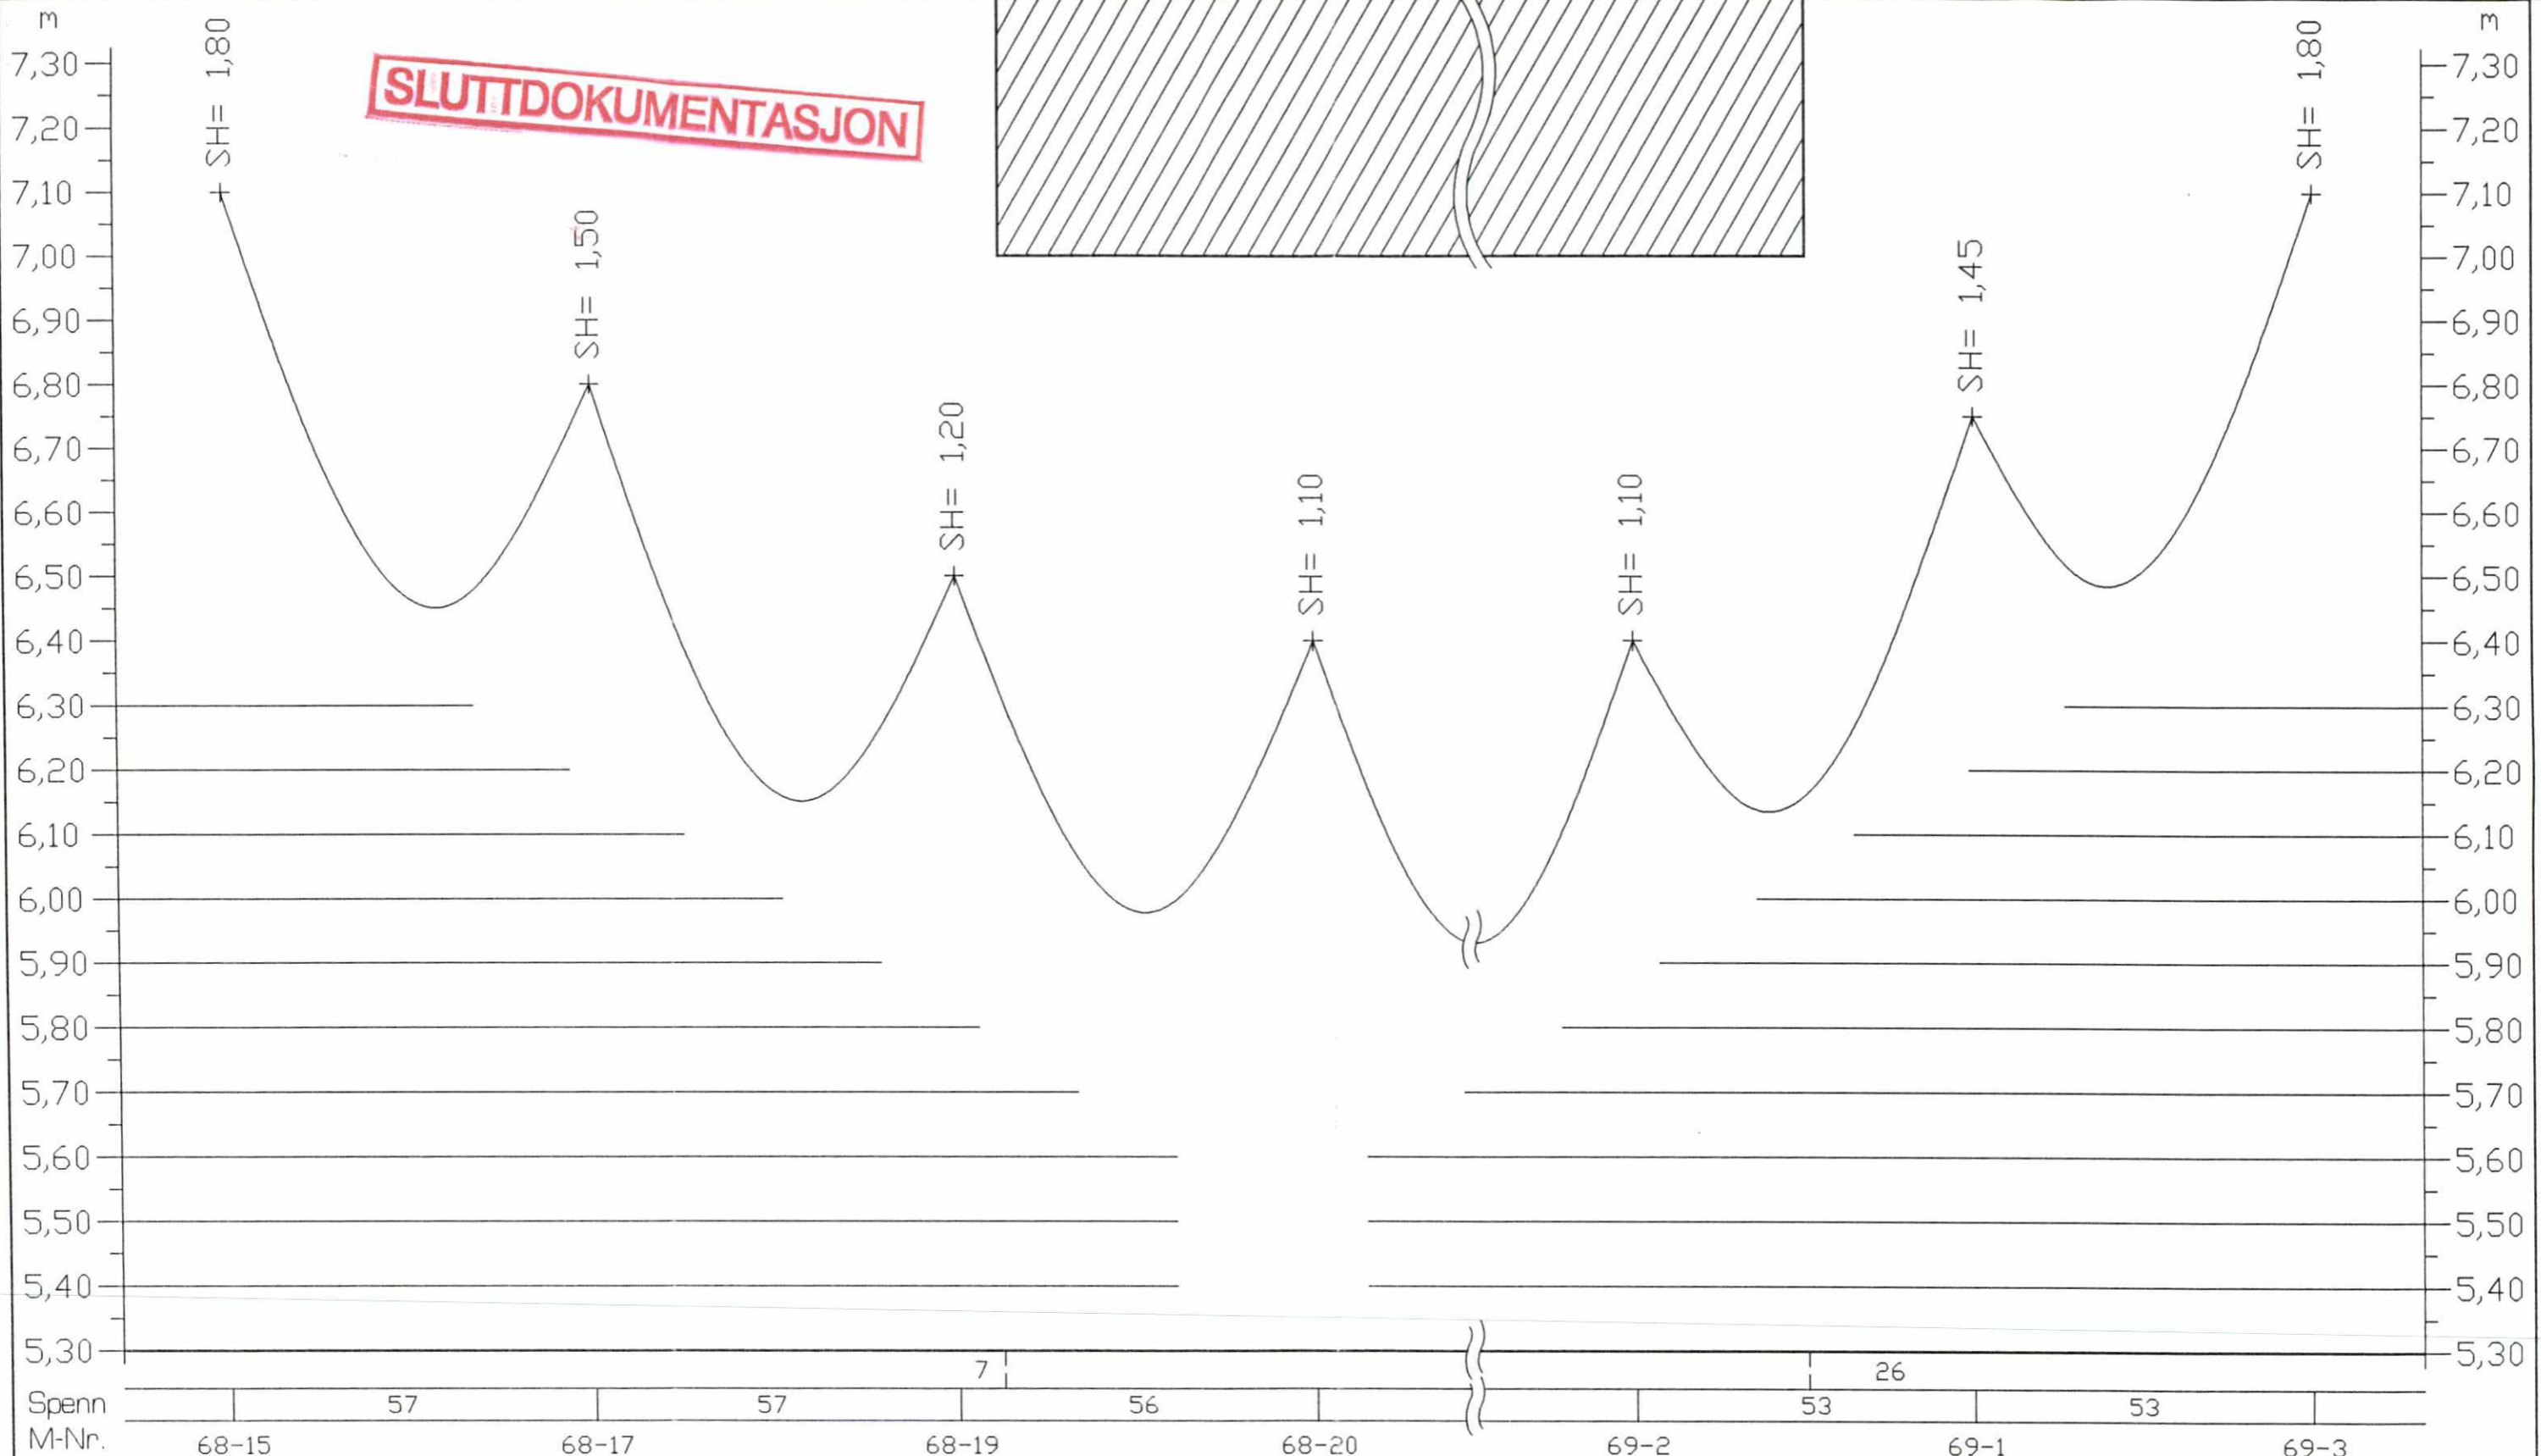


**SLUTTDOKUMENTASJON**

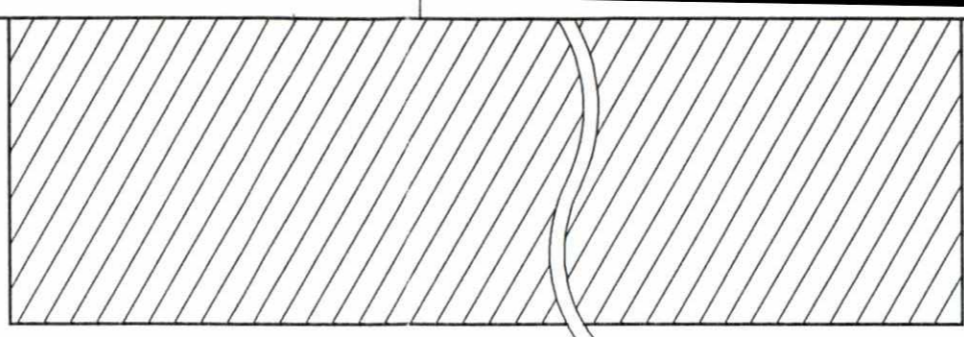

Parsell		Ank. bet.		F02 15.02.99 Som bygget			AE	JS	AM
Område		Erstatn. for		B01 01.04.96 For akseptering			AE	AM	HG
Tekst-beskrivelse		Områdekode		Rev.	Dato	Endring - erstatning	Tegn.	Saksb.	Sign.
Kontaktledningens stigning og fall Løsmassetunnel Km 68,52 - 69,22		G520							
GMB Tegn. nr. E000-M-TH-74-0031		Rev. F02		Kontraktsnr. K-1839			Leverandør <b>ADtranz</b>		
NSB Tegn. nr.		Rev.		Avstand Oslo S			Leverandør Tegn. nr. GVT 5500732 Abs29/G520		
							Dato 01.04.96		
							Saksb. AM		
							DA HG		
							DA CAT		
							DAK nr.		
							Hr. M. 1:1000		
							Vert. M. 1:100		

VD-676