
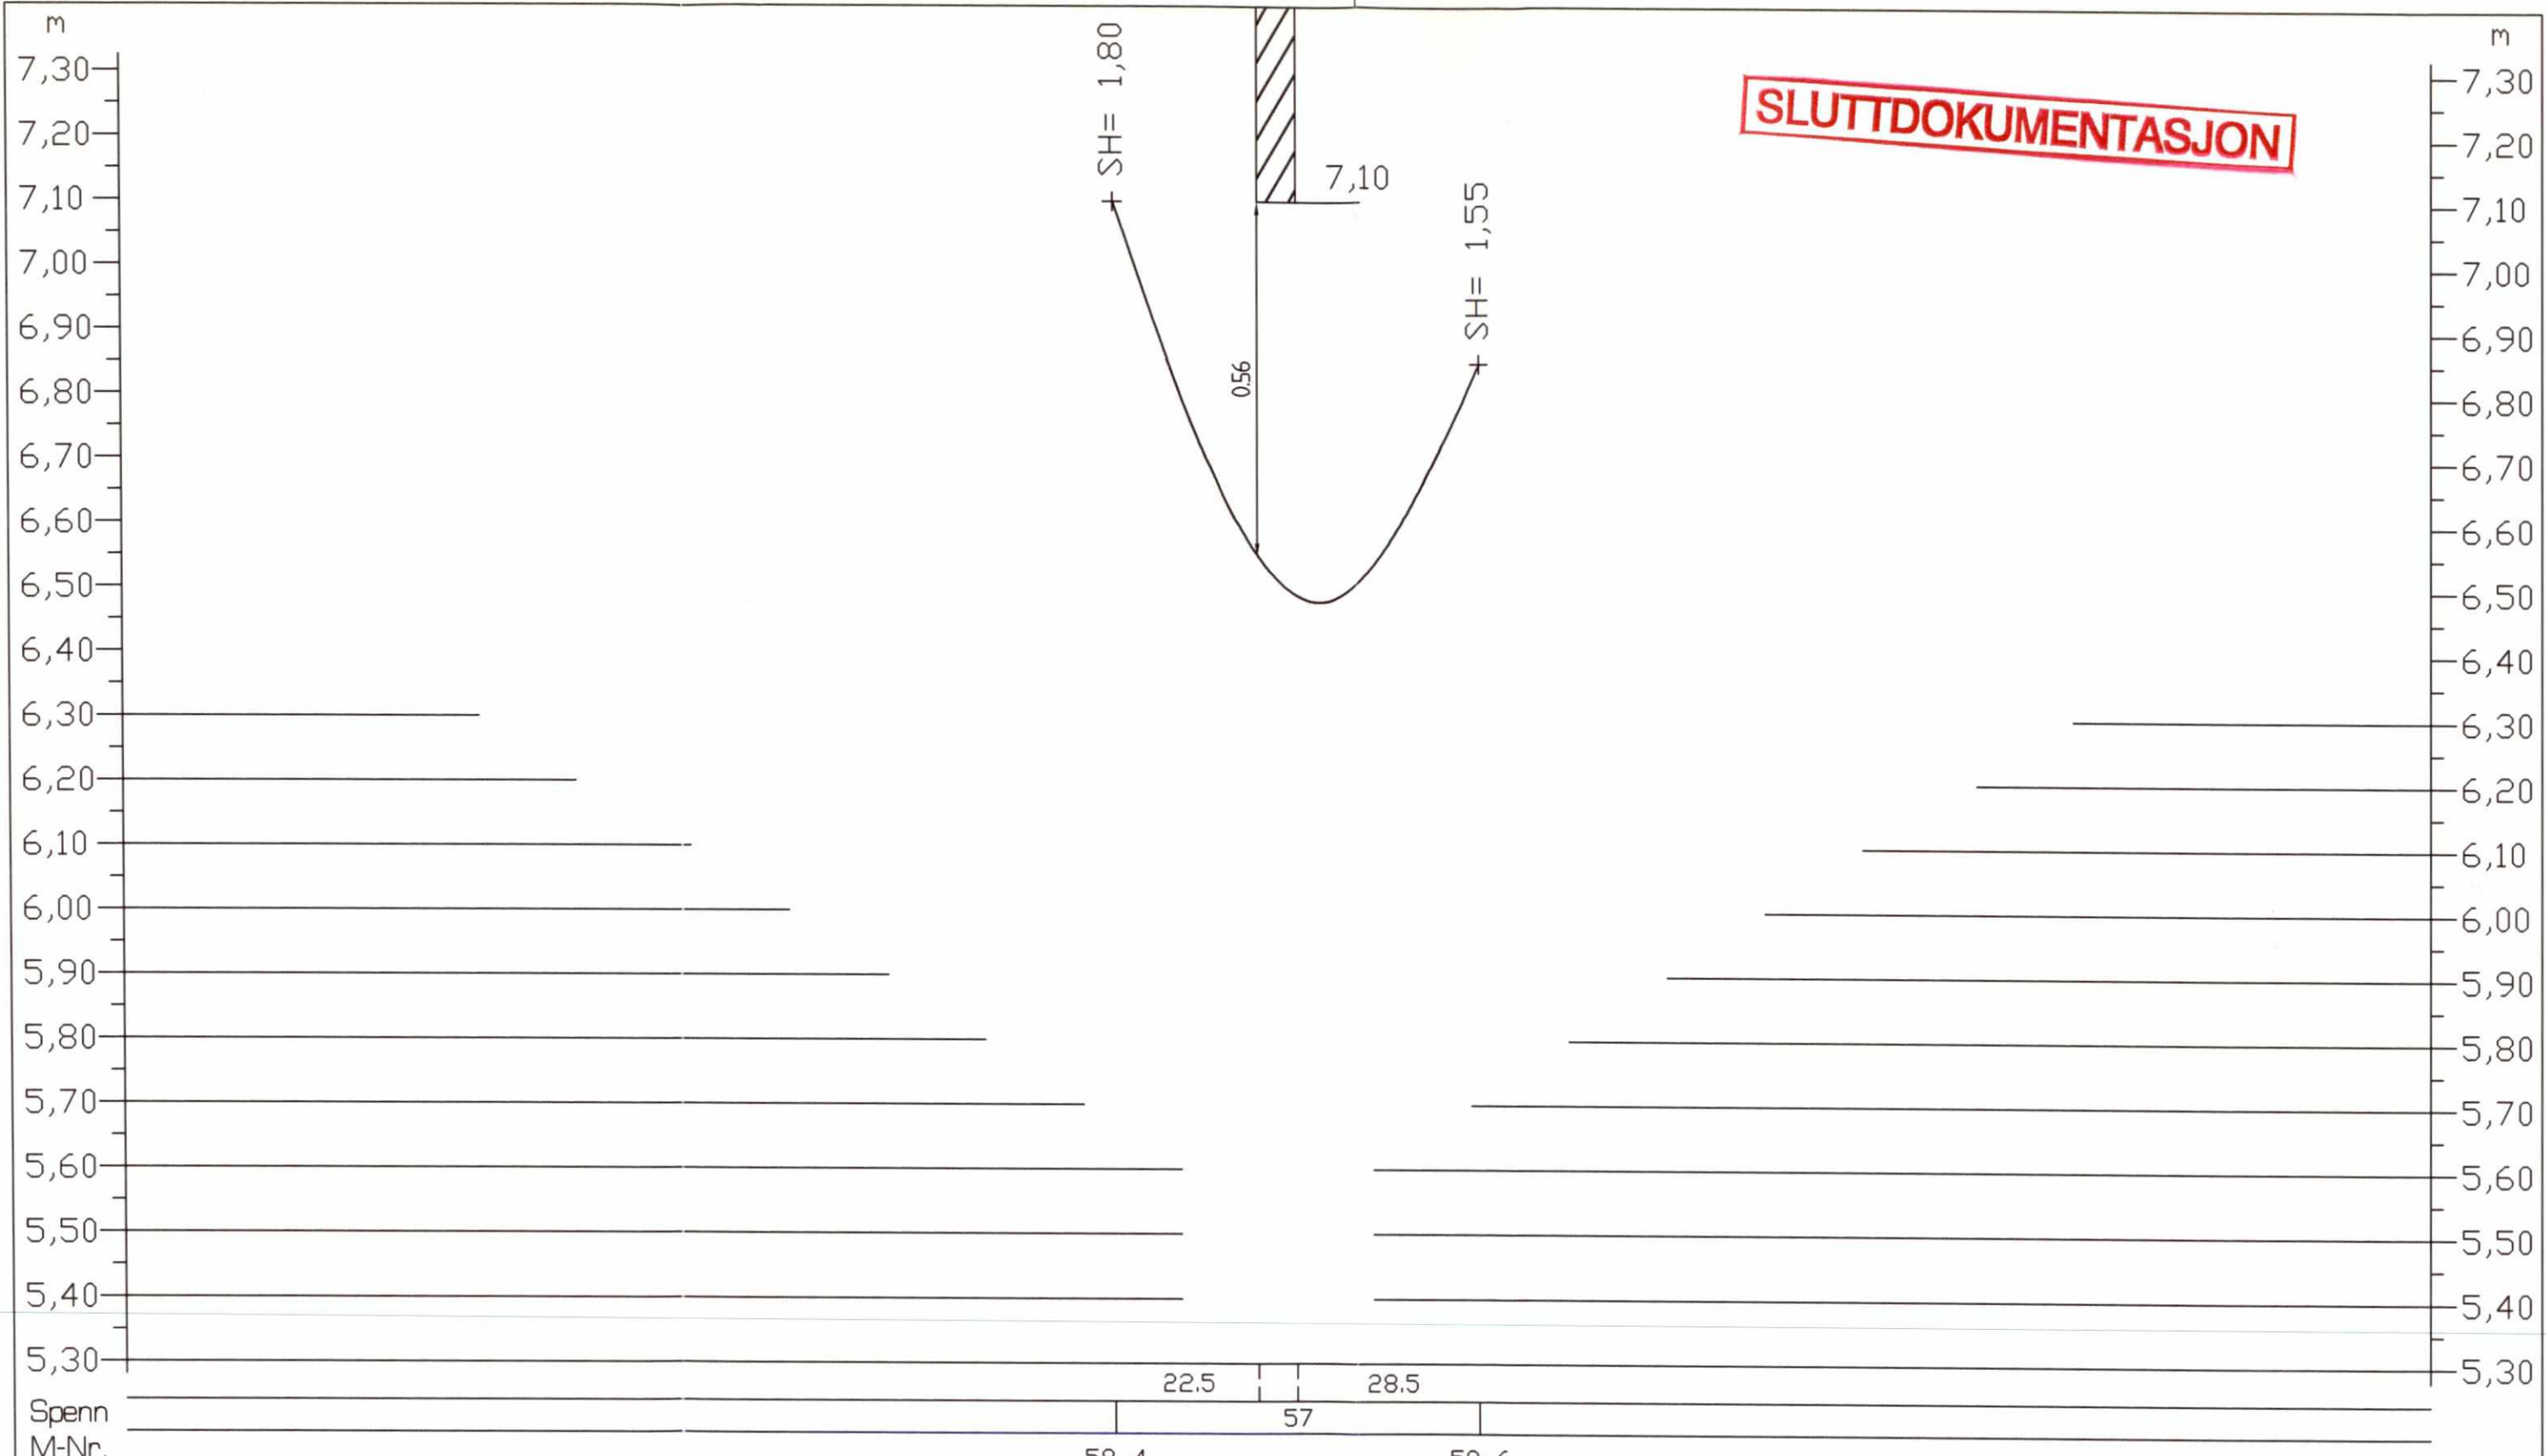


SLUTTDOKUMENTASJON

Parsell		Ark. bet.	F03	27.10.99	Diverse endringer	Fei	JS	AM	
Område		Erstatn. for	F02	17.04.98	Som budget	AE	JS	AM	
Tekst-beskrivelse		Områdekode	B01	16.07.97	For akseptering	AE	AM	HG	
Kontaktledningens stigning og fall Sessvollvegen bru - Km 58,123 - OSEV		G500	Rev.	Dato	Endring - erstatning	Tegn.	Saksb.	Sign.	
GMB Tegn. nr. E000-M-TH-74-0034a		Rev. F03	NSB Gardermobanen A/S 			Dato 01.04.96			
NSB Tegn. nr.		Rev.				Kontraktsnr. K-1839 Avstand Oslo S Leverandør ADtranz Leverandør Tegn. nr. GVT 5500732 Abs32a/G500			DA
						DAK nr.			
						Hor. M. 1 : 1000			
						Vert. M. 1 : 100			

VD-676



SLUTTDOKUMENTASJON

Parsell	Ark. bet.	FO3	27.10.99	Diverse endringer	Fei	JS	AM
Område	Erstatn. for	FO2	17.04.98	Som budget	AE	JS	AM
Tekst-beskrivelse	Områdekode	BO1	16.07.97	For akseptering	AE	AM	HG
Kontaktledningens stigning og fall Sessvollvegen bru - Km 58,1225 - EVOS		Rev.	Dato	Endring - erstatning	Tegn.	Saksb.	Sign.
G500				NSB Gardermobanen A/S 		Dato	01.04.96
GMB Tegn. nr.	Rev.	Kontraktsnr.	Leverandør	ADtranz		Saksb.	AM
E000-M-TH-74-0034b	FO3	K-1839		DA	HG	DA	CAT
NSB Tegn. nr.	Rev.	Avstand Oslo S	Leverandør Tegn. nr.	DAK nr.		Hbr. M.	1 : 1000
			GVT 5500732 Abs32b/G500			Vert. M.	1 : 100

VD-676