

Referanse skala (mm)




V

Prosjektbasert nr.  
Bl. nr. N. Bl.

ABB Kraft AS

Bl. nr. N. Bl.

ENE 1109 A

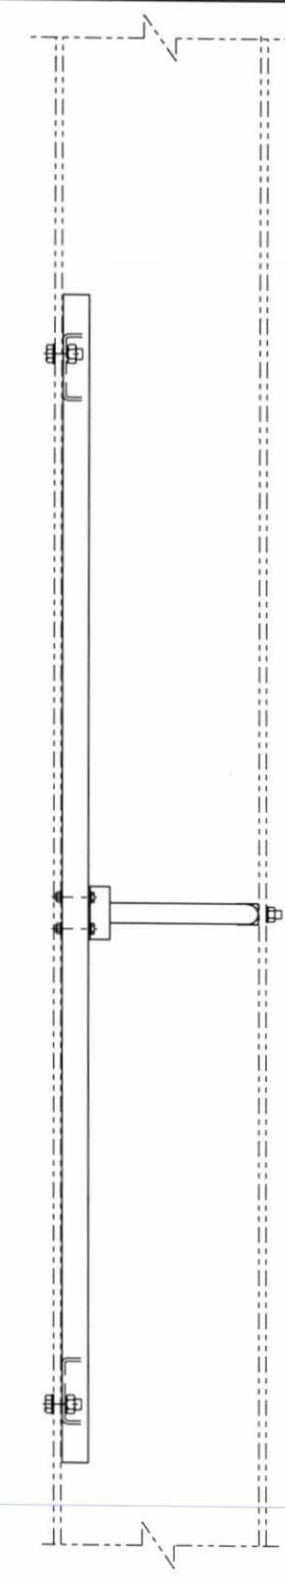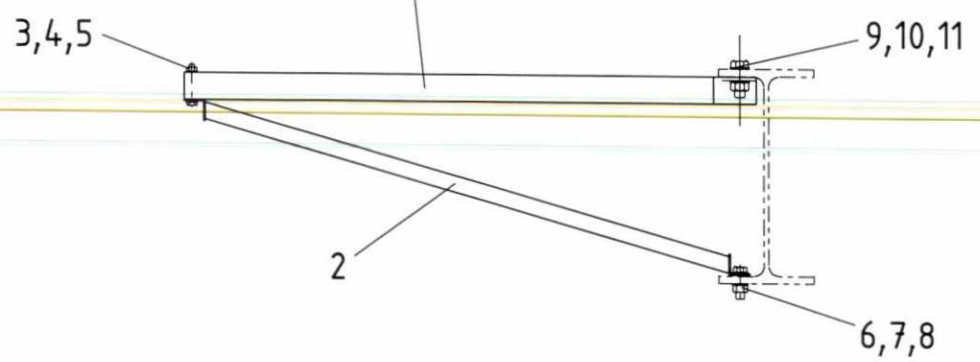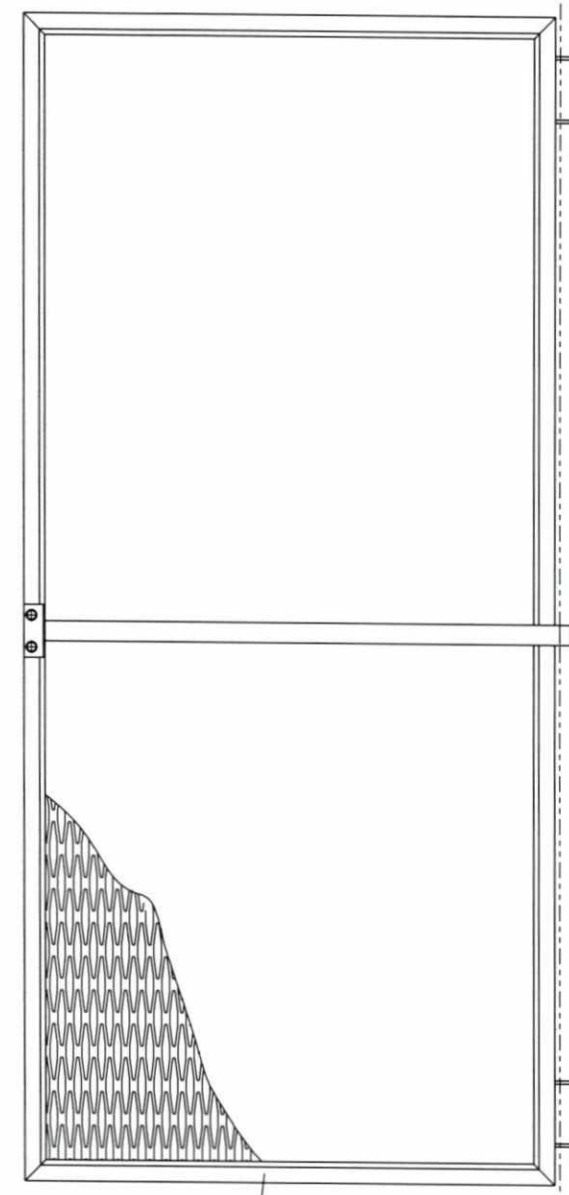

**SLUTTDOKUMENTASJON**

Pos. nr.	Mengde	Enhet	Beskrivelse	Type	Data	Ident nr.	Referanse
11	4	stk	Underlagsskive 20 DIN 125 VZn				
10	2	stk	Sekskantmutter M20 DIN 934 8 VZn				
9	2	stk	Sekskantskrue M20x55 DIN 933 8.8 VZn				
8	2	stk	Underlagsskive 17 DIN 125 VZn				
7	1	stk	Sekskantmutter M16 DIN 934 8 VZn				
6	1	stk	Sekskantskrue M16x50 DIN 933 8.8 VZn				
5	4	stk	Underlagsskive 10,5 DIN 125 VZn				
4	2	stk	Sekskantmutter M10 DIN 934 8 VZn				
3	2	stk	Sekskantskrue M10x70 DIN 933 8.8 VZn				
2	1	stk	Støttestag			E000-M-TD-74-0042	
1	1	stk	Skjerm			E000-M-TD-74-0100	

F01	04.01.99	Som bygget		FOR	FOR	ALA
Rev.	Dato	Endring - erstatning	Tegn.	Saksb	Sign.	

**NSB Gardermobanen A/S**

ABB Energi AS - kontrakt K-1839

Kontrakt nr.	Leverandør	<b>ABB</b> ABB Kraft AS	Data	16.12.98
Avstand Oslo S	Leverandør tegn. nr.	9BET010044-NAC	Saksb	FOR
Parsell			DA	
Område			DA	
			DAK nr.	
			Hor. M	1:10
			Vert. M	
			Ark bet.	
			Erstatn. for	
			Områdekode	

AVSKJERMING PÅ KL-MAST

GMB tegn. nr.	E000-M-TH-74-0044	Rev.	F01
NSB tegn. nr.		Rev.	