

Referanseskala (mm)

0

Utg

Kontroll

Enhet

Utg

Kontroll

Enhet



Utg

Kontroll

Enhet

Utg

Kontroll

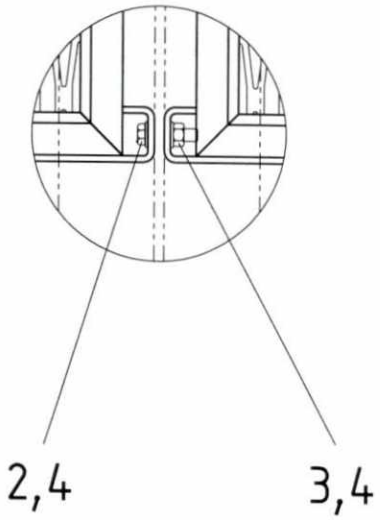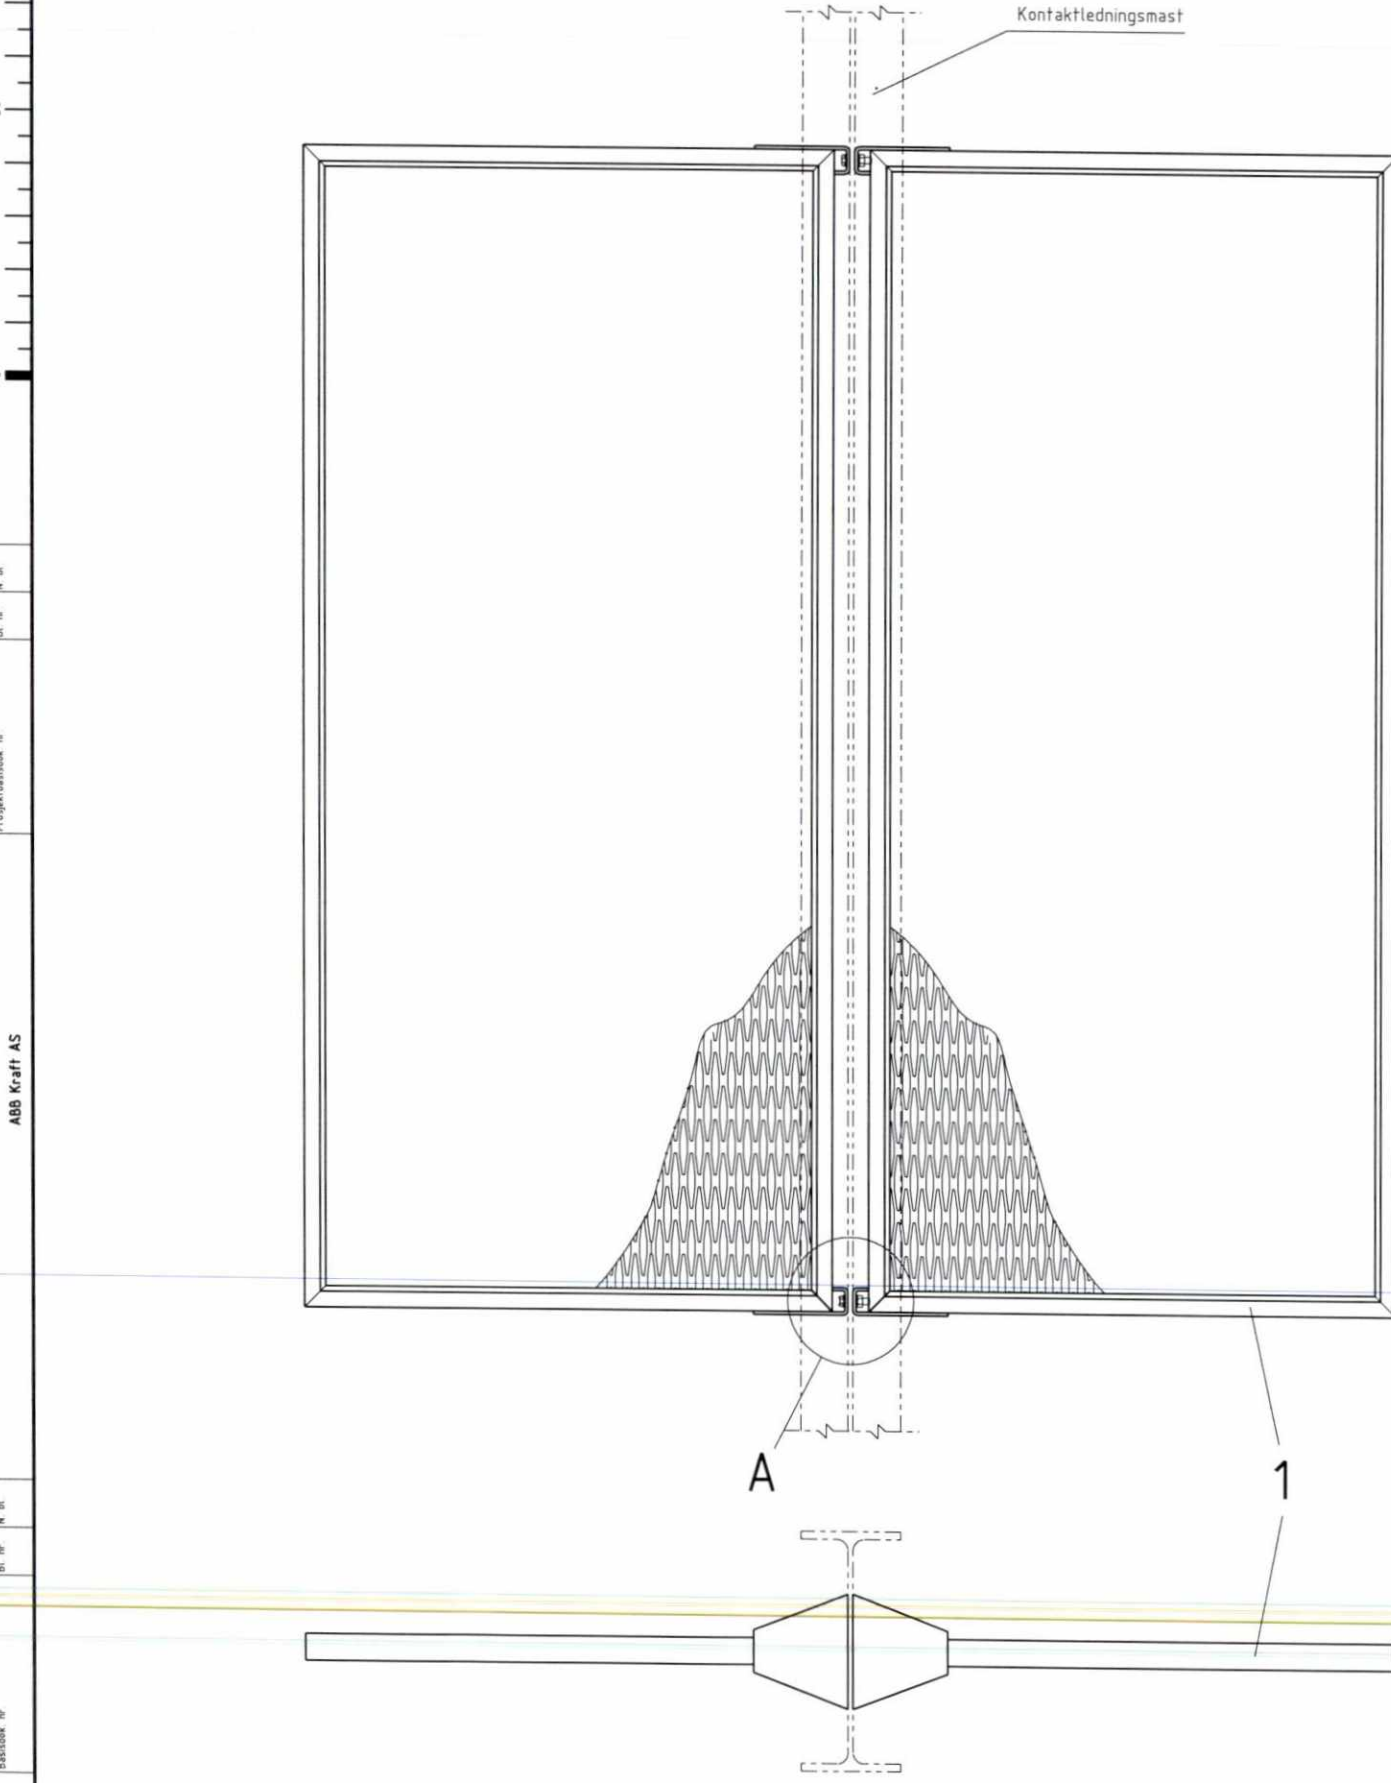

Detalj A
M 1:5

SLUTTIDOKUMENTASJON

Pos. nr.	Mengde	Enhet	Beskrivelse	Type	Data	Ident nr.	Referanse																		
4	8	stk	Underlagsskive 13 DIN 125 VZn																						
3	4	stk	Sekskantmutter M12 DIN 934 8 VZn																						
2	4	stk	Sekskantskrue M12x50 DIN 933 8 8 VZn																						
1	2	stk	Skjerm			E000-M-TD-74-0101																			
<table border="1"> <tr> <td>F01</td> <td>27.05.99</td> <td>Som bygget</td> <td></td> <td></td> <td></td> <td>FOR</td> <td>FOR</td> <td>ALA</td> </tr> <tr> <td>Rev</td> <td>Dato</td> <td>Endring - erstatning</td> <td>Tegn</td> <td>Saksb</td> <td>Sign</td> <td></td> <td></td> <td></td> </tr> </table>								F01	27.05.99	Som bygget				FOR	FOR	ALA	Rev	Dato	Endring - erstatning	Tegn	Saksb	Sign			
F01	27.05.99	Som bygget				FOR	FOR	ALA																	
Rev	Dato	Endring - erstatning	Tegn	Saksb	Sign																				
<p>NSB Gardermobanen A/S </p> <p>ABB Energi AS - kontrakt K-1839</p>						<p>Dato 27.05.99</p> <p>Saksb FOR</p>																			
Kontrakt nr.			Leverandør			DA																			
			ABB ABB Kraft AS			GA																			
Avstand Oslo S			Leverandør tegn. nr.			DAK nr.																			
			9BET010042-NAH			Hor. M 1:10																			
Parsell						Vert. M																			
						Ark. bet.																			
Område						Erstatn. for																			
Tekst - beskrivelse						Områdekode																			
			AVSKJERMING PÅ ENKEL KL-MAST																						
GMB tegn. nr.			E000-M-TH-74-0048			Rev F01																			
NSB tegn. nr.						Rev																			