


Versjon kokillestøp

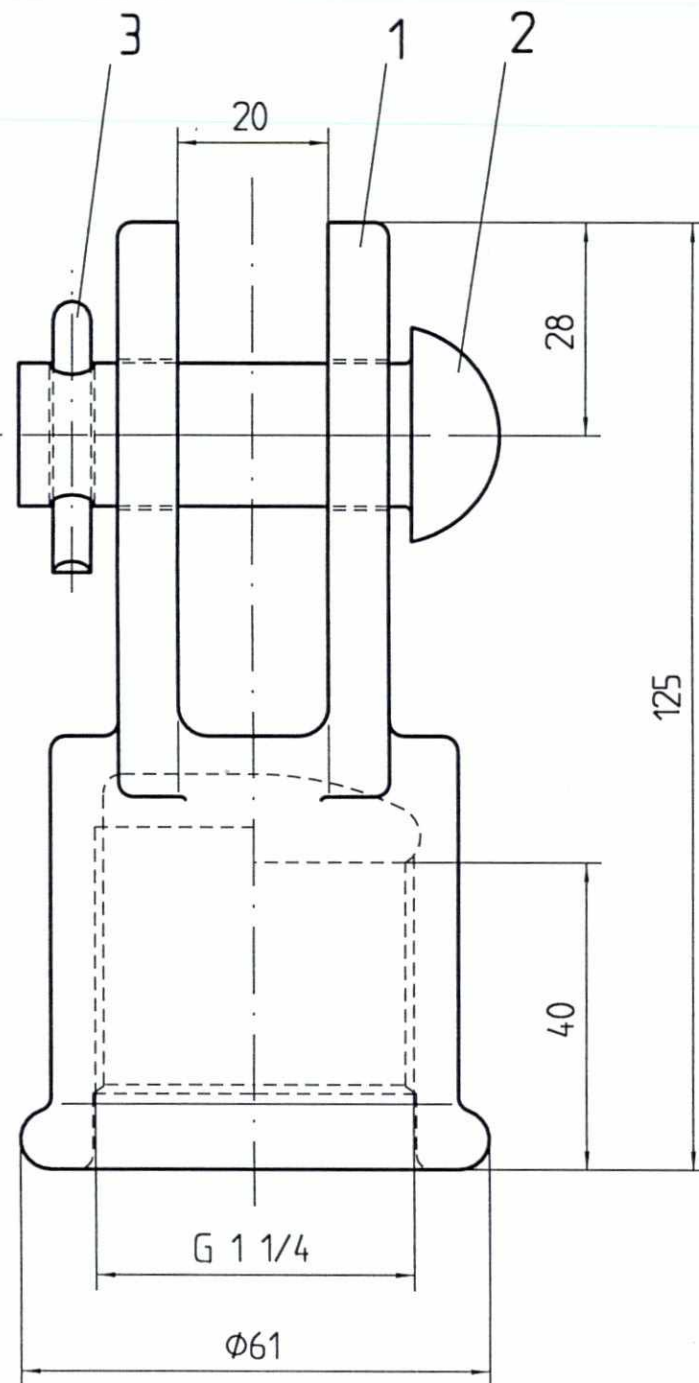

Versjon sandstøp

Gjenger med fett

SLUTTDOKUMENTASJON

F02	16.02.98	Som bygget	Gr.	Kr.	AM
B01	11.01.96	For akseptering	AME	Kr.	Cat.
Rev.	Dato	Endring - erstatning	Tegn.	Saksb.	Sign.
NSB Gardermobanen A/S			Dato	21.09.95	
ABB Kraft AS - kontrakt K-1839			Saksb.	AME	
Kontrakt nr.	Leverandør		DA	Kr.	
K-1839	ADtranz		DA	Cat.	
Avstand Oslo S	Leverandør Tegn. nr.	4-05.96.13	DAK nr.		
Parsell			Hor. M.	1:1	
Område			Vert. M.		
Tekst - beskrivelse	Endemuffe med gaffel for rør Ø42 komplett			Ark. bet.	
GMB Tegn. nr.	E000-M-TH-74-0704			Erstatn. for	
NSB Tegn. nr.				Områdekode	
			Rev.	F02	
			Rev.		

Fuer dieses Dokument und den darin dargestellten Gegenstand behalten wir uns alle Rechte vor. Vervielfaeltigung, Bekannlgabe an Dritte oder Verwertung seines Inhalts sind ohne unsere ausdrueckliche Zustimmung verboten.

Allgemeintoleranzen fuer Form und Lage