


SLUTTDOKUMENTASJON

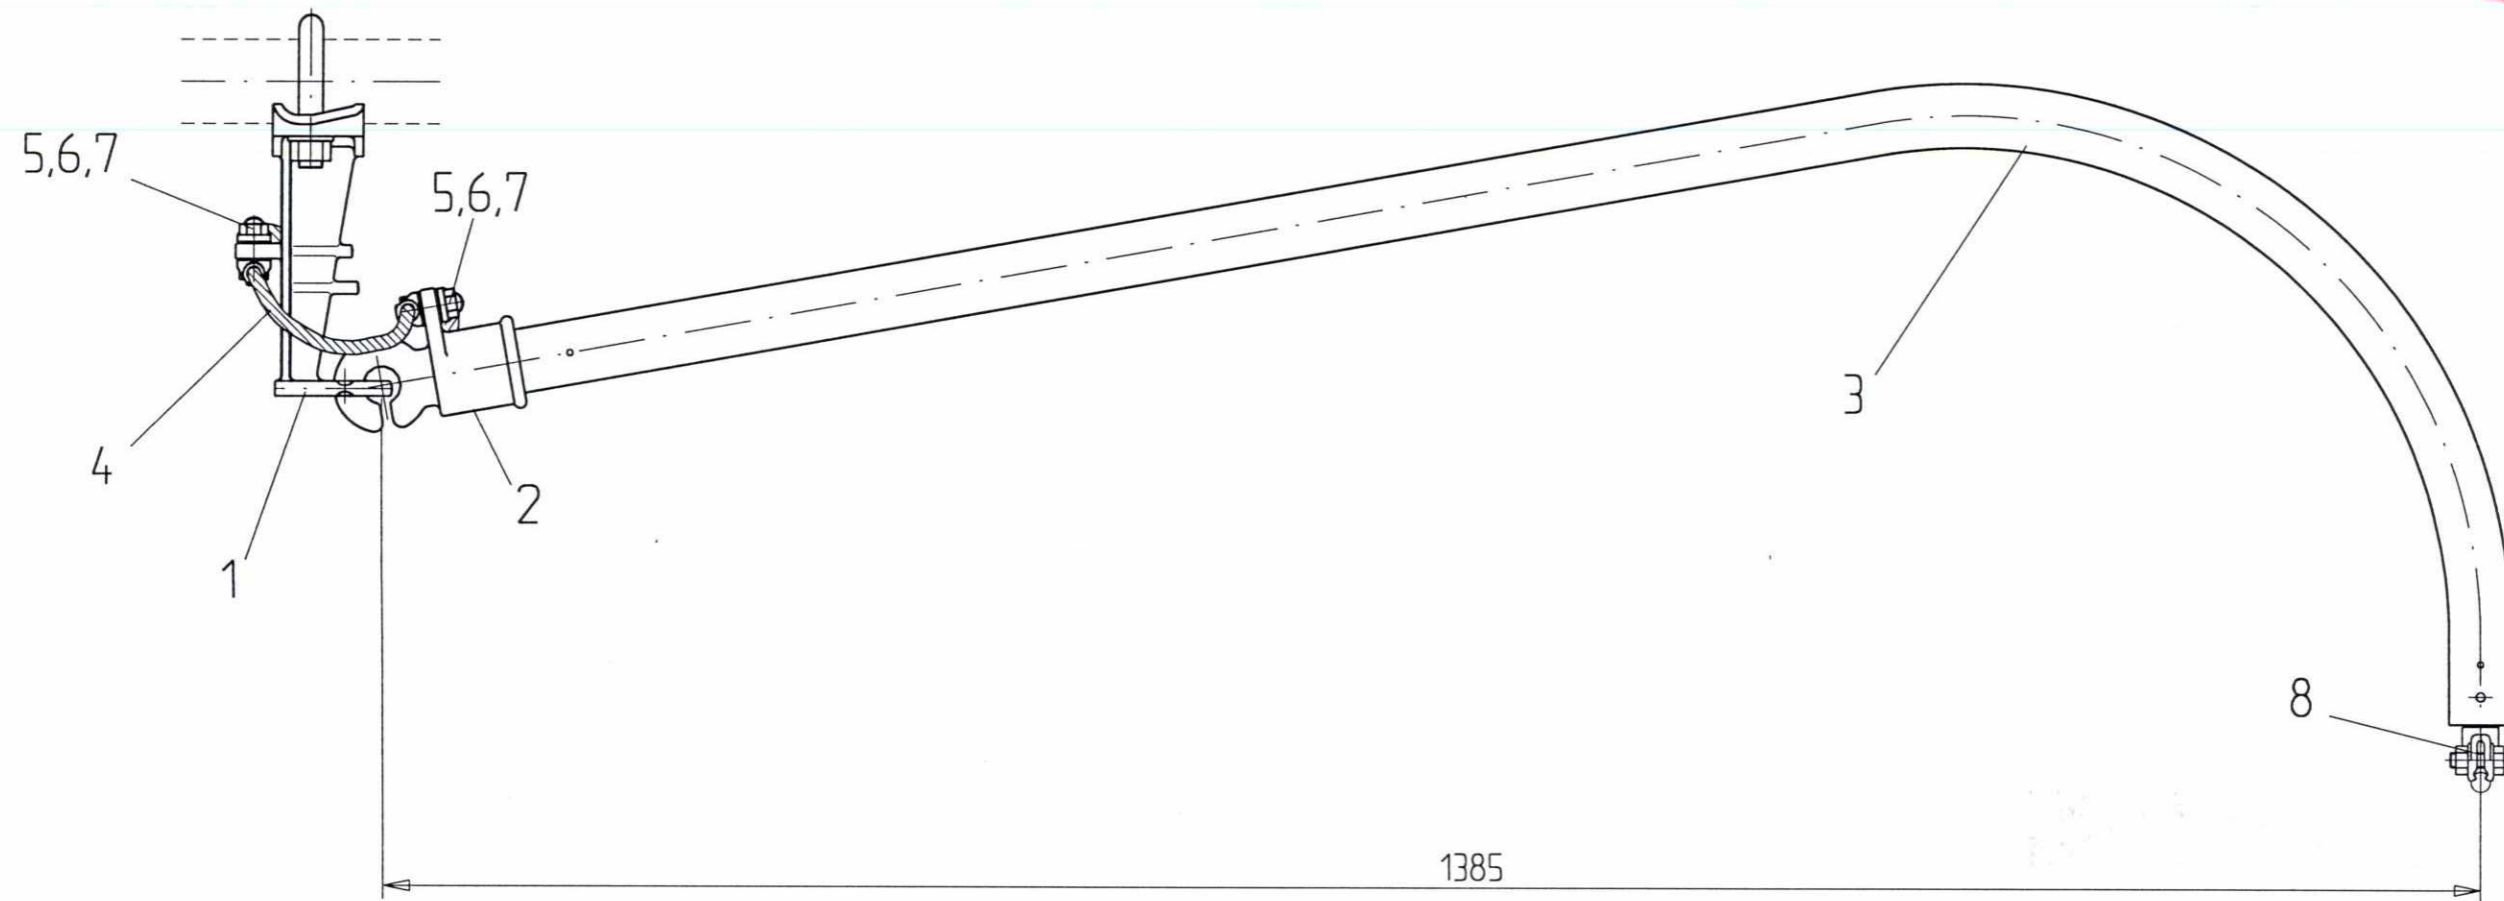

F02	16.02.98	Som bygget	Hrh.	Kr.	Cat.
B01	11.01.96	For akseptering	Hrh.	Kr.	AM
Rev.	Dato	Endring - erstatning	Tegn.	Saksb.	Sign.
NSB Gardermobanen A/S 			Dato	118.95	
ABB Kraft AS - kontrakt K-1839			Saksb.	Hrh	
Kontraktsnr.	Leverandør		DA	Kr	
K-1839	ADtranz		OA	Cat.	
Avstand Oslo S	Leverandør Tegn. nr.		DAK nr.		
	GVT 3 526 002		Hor. M.	1 : 5	
Parsell			Vert. M.		
Område			Ark. bet.		
Tekst - beskrivelse			Erstatn. for		
Rør for bøyd direksjonsstag for rør $\phi 42$ og $\phi 55$			Områdekode		
GMB Tegn. nr.	E000-M-TH-74-0725		Rev.	F02	
NSB Tegn. nr.			Rev.		

Fuer dieses Dokument und den darin dargestellten Gegenstand behalten wir uns alle Rechte vor. Vervielfaeltigung, Bekannngabe an Dritte oder Verwertung seines Inhalts sind ohne unsere ausdrueckliche Zustimmung verboten.

Allgemeintoleranzen fuer Form und Lage