


50
0

Fuer dieses Dokument und den darin dargestellten Gegenstand behalten wir uns alle Rechte vor. Vervielfaeligung, Bekannigmabe an Dritte oder Verwertung seines Inhalts sind ohne unsere ausdrueckliche Zustimmung verboten.

Type 1

Bæreline Bz 70


Bæreline Bz 70

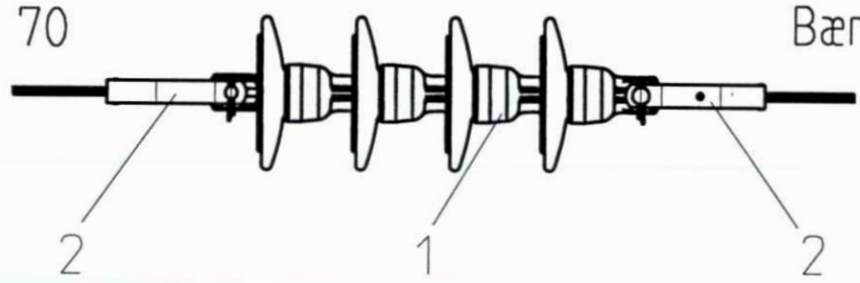

Type 2

Bæreline Bz 70


Kontakttråd RiS 120

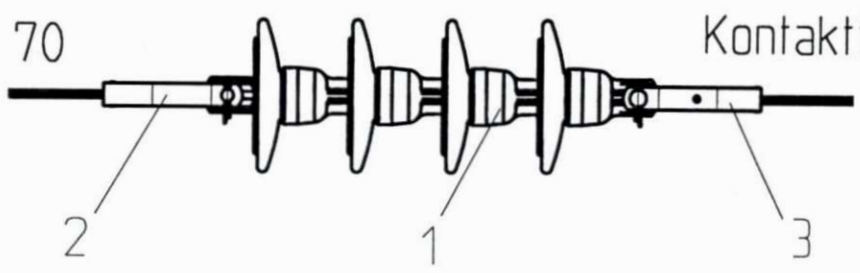

Type 3

Kontakttråd RiS 120

Kontakttråd RiS 120

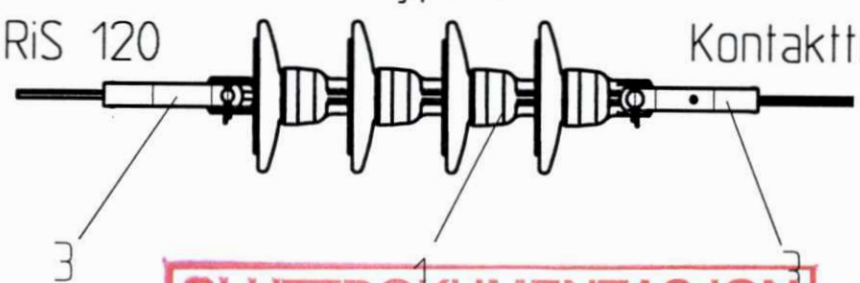

SLUTTDOKUMENTASJON

F03	11.03.98	Som bygget	Gr.	Kr.	AM
B02	17.06.96	Endemuffe med gaffel erstattes kileklemmer	RB	Kr.	Cat.
B01	02.04.96	For akseptering	Hrh.	Kr.	Cat.
Rev.	Dato	Endring - erstatning	Tegn.	Saksb.	Sign.
NSB Gardermobanen A/S			Dato 31.01.96		
ABB Kraft AS - kontrakt K-1839			Saksb. Hrh.		
Kontraktsnr. K-1839			DA Kr.		
Leverandør ADtranz			OA Cat.		
Avstand Oslo S			DAK nr.		
Leverandør Tegn. nr.			Hor. M.		
Parsell GVT 4 503109			Vert. M.		
Område			Ark. bet.		
Tekst - beskrivelse Isolator i bæreline og kontakttråd			Erstatn. for		
GMB Tegn. nr. E000-M-TH-74-0737			Områdekode		
NSB Tegn. nr.			Rev. F03		
			Rev.		