





Verson 1

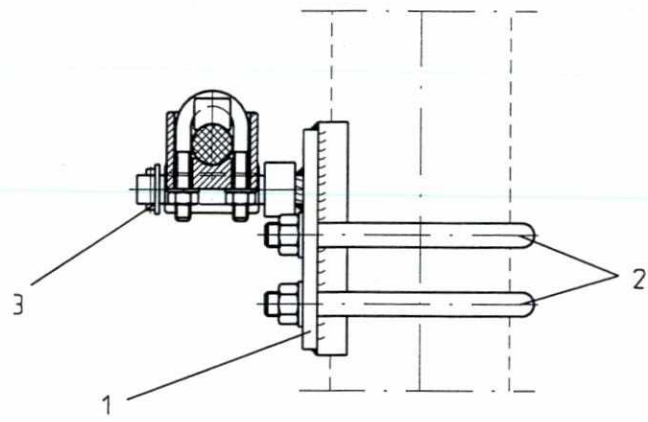


Verson 2

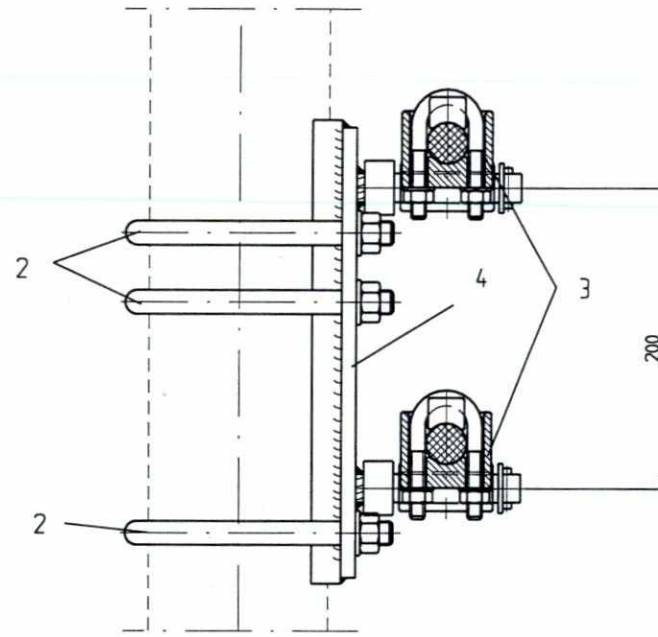



Verson 3

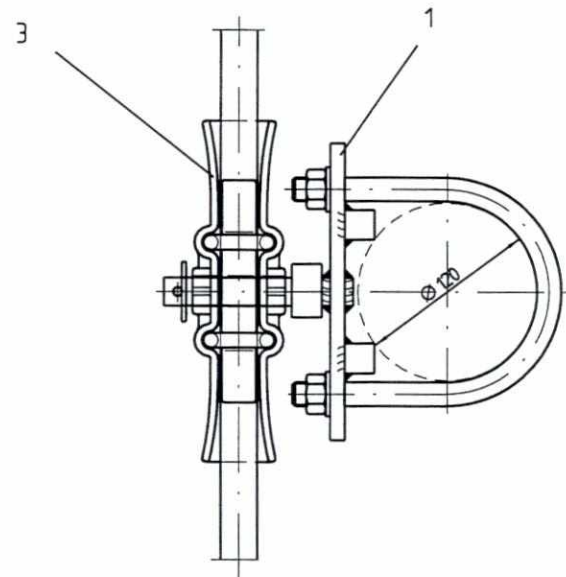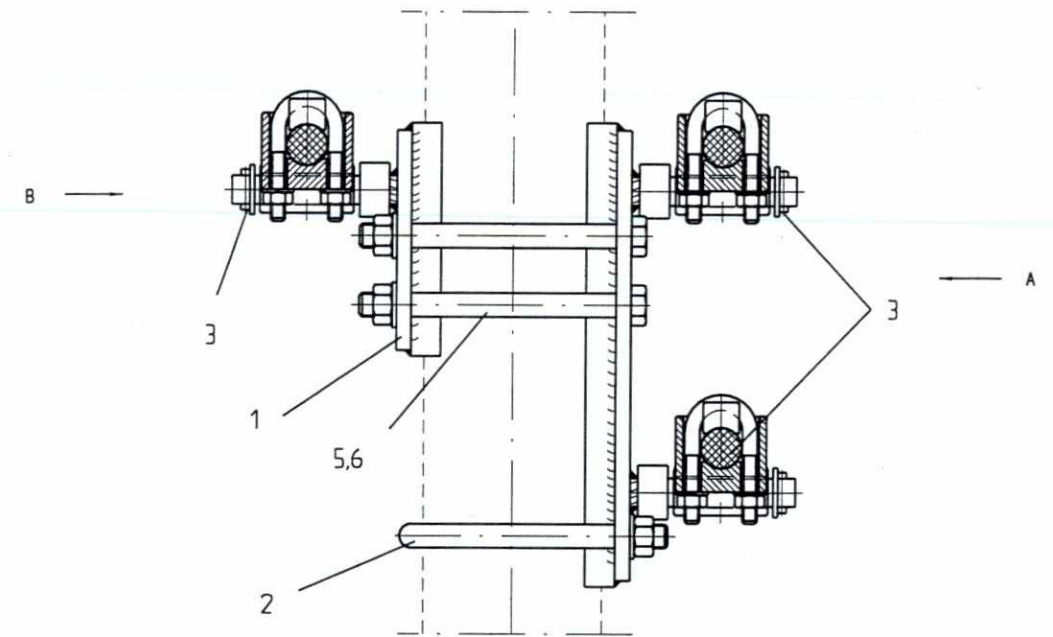

Sett i retning A

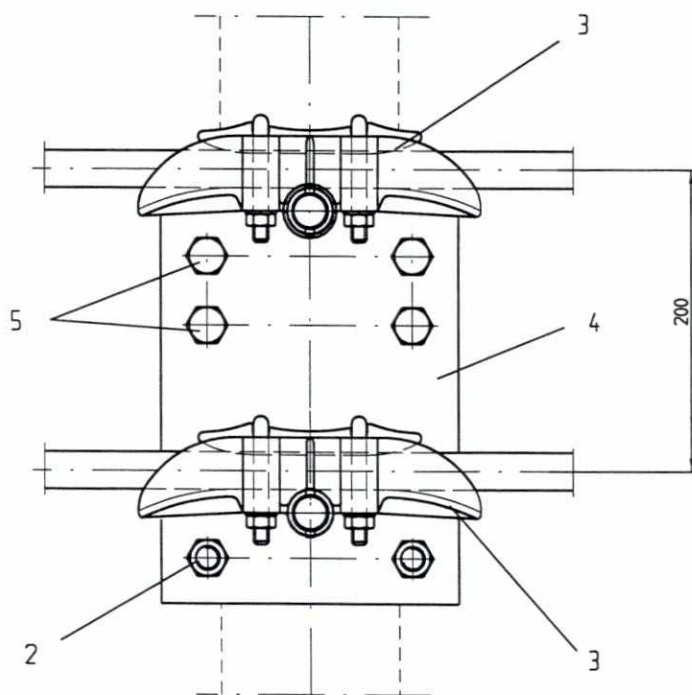

Sett i retning B

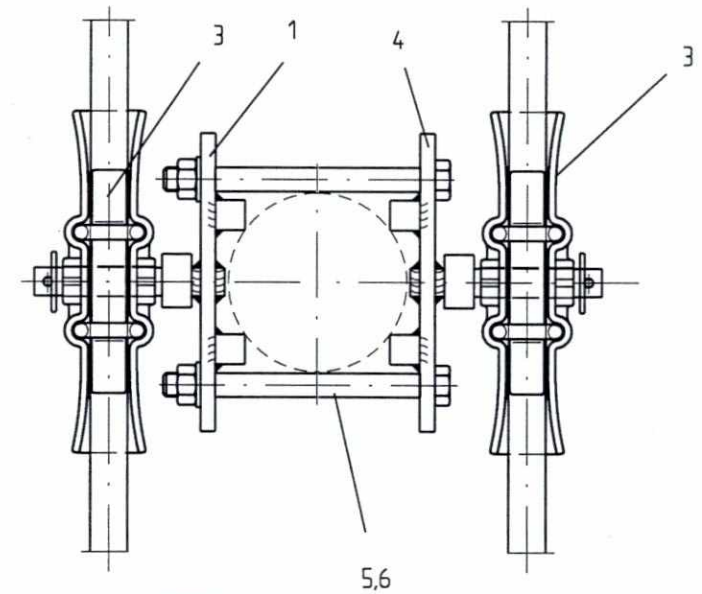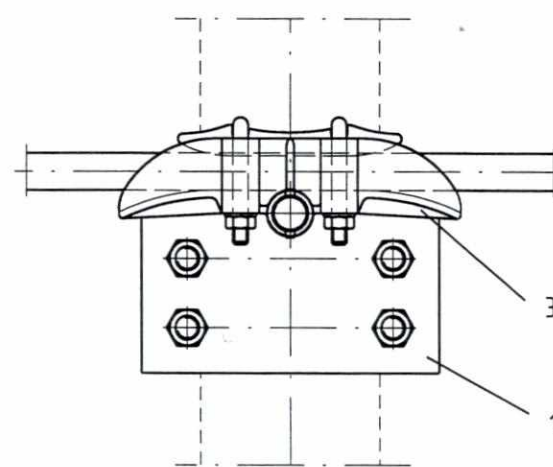

**SLUTTDOKUMENTASJON**

|   |          |                      |               |        |       |
|---|----------|----------------------|---------------|--------|-------|
| Rev   | Dato     | Endring - erstatning | Tegn.         | Sakst. | Sign. |
| F03   | 16.03.98 | Som bygget           | JS            | Kr.    | AM    |
| B02   | 15.05.97 | Del 3 forandre       | RB            | Kr.    | HG    |
| B01   | 03.02.97 | For akseptering      | DA            | Kr.    | HG    |
| <b>NSB Gardermobanen A/S</b>                    |          |                      |               |        |       |
| ABB Kraft AS - kontrakt K-1839                  |          |                      | Dato 03.02.97 |        |       |
| Kontrakt nr. K-1839                             |          |                      | Sakst. RB     |        |       |
| Avstand Oslo S                                  |          |                      | DA Kr. HG     |        |       |
| Leverandør Teqn. nr. GVT 1 507 685              |          |                      | DAK nr.       |        |       |
| Forsell   |          |                      | Hor. M 1: 25  |        |       |
| Område  |          |                      | Ark. bet.     |        |       |
| Tekst - beskrivelse                             |          |                      | Erstatn. for  |        |       |
| Feste av returline og jordingsline på hengemast |          |                      | Områdekode    |        |       |
| E000-M-TH-74-0803                               |          |                      | Rev. F03      |        |       |
| NSB Teqn. nr.                                   |          |                      | Rev.          |        |       |

Für dieses Dokument und den darin dargestellten Gegenstand behalten wir uns alle Rechte vor. Verantwortlich, Bekanntheit an Dritte oder Verwertung seines Inhalts sind ohne unsere ausdrückliche Zustimmung verboten.