


20-82


20-83

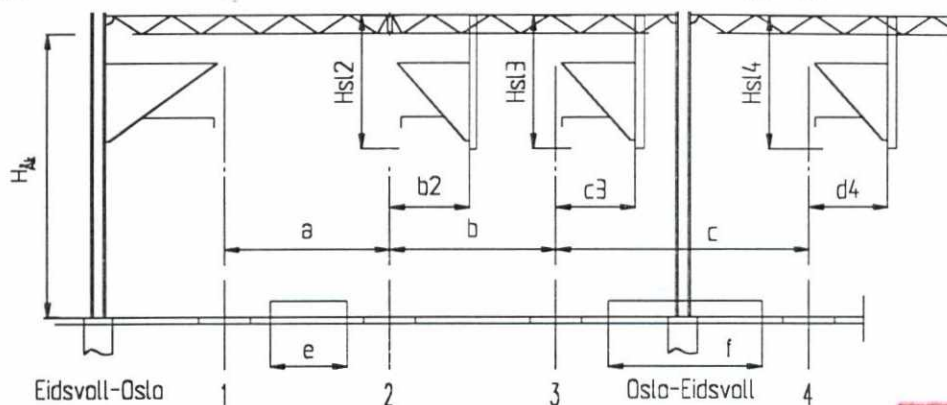

MVKA = midtze spor - forkant mast A
 MVKB = midtze spor - forkant mast B
 Hsl = lengde hengermast
 H_{AK} = overkant skinne - underkant ÅK

Mast - Nr.	20-82	20-83	17-90
MVKA [m]	4.21	—	—
MVKB [m]	—	—	—
Avstand a [m]	13.0	—	—
Avstand b [m]	—	5.00	—
Avstand c [m]	—	—	14.0
Avstand e [m]	9.50	—	—
Avstand f [m]	—	—	10.50
Lengde Hsl 1 [m]	—	—	—
Avstand a1 [m]	—	—	—
Lengde Hsl 2 [m]	3.75	—	—
Avstand b2 [m]	2.63	—	—
Lengde Hsl 3 [m]	—	3.75	—
Avstand c3 [m]	—	2.75	—
Lengde Hsl 4 [m]	—	—	3.75
Avstand d4 [m]	—	—	2.60
H _{AK} [m]	7.87	7.87	8.05

SLUTTDOKUMENTASJON

F03	14.08.98	Som bygget	AE	JS	AM
B02	24.10.96	Prosjekt forandrer	PK	JS	HG
B01	02.04.96	For akseptering	Fei	AM	HG
Rev.	Dato	Endring - erstatning	Tegn.	Saksb.	Sign.
NSB Gardermobanen A/S 			Dato	02.04.96	
			Saksb.	Fei	
ABB Energi AS - kontrakt K-1839			DA	AM	
Kontrakt nr. K-1839	Leverandør ADtranz		DA	HG	
Avstand Oslo S	Leverandør Tegn. nr. GVT 5500732 Q009		DAK nr.		
Parsell			Hor. M.	1 : 200	
Område			Vert. M.		
Tekst - beskrivelse Tverrprofiler			Ark. bet.		
GMB Tegn. nr. E000-M-TN-74-0009			Erstatn. for		
NSB Tegn. nr.			Områdekode		
			Rev.	F03	
			Rev.		

