


21-35

21-34

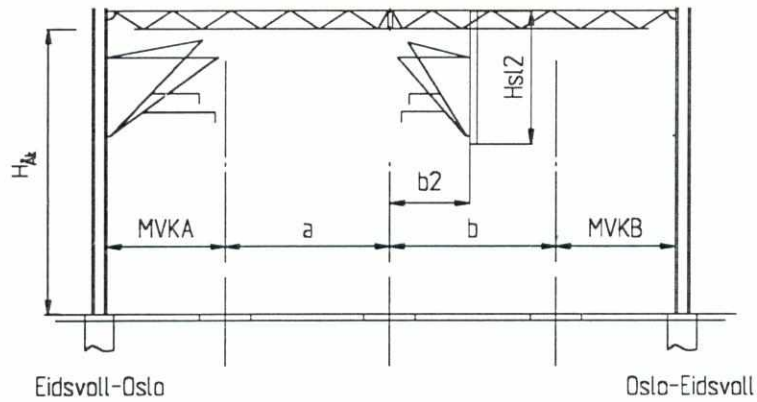

MVKA = midte spor - forkant mast A
 MVKB = midte spor - forkant mast B
 Hsl = lengde hengemast
 H_{Ak} = overkant skinn - underkant AK

Mast - Nr.	21-35	21-34
MVKA [m]	3.30	—
MVKB [m]	—	3.30
Avstand a [m]	4.65	—
Avstand b [m]	—	4.59
Lengde Hsl 1 [m]	—	—
Avstand a1 [m]	—	—
Lengde Hsl 2 [m]	—	3.55
Avstand b2 [m]	—	2.28
H _{Ak} [m]	—	8.04

SLUTTDOKUMENTASJON

F03	14.08.98	Som bygget	AE	JS	AM
B02	24.10.96	Prosjekt forandrer	PK	JS	HG
B01	02.04.96	For okseptering	Fei	AM	HG
Rev.	Dato	Endring - erstatning	Tegn.	Saksb.	Sign.
NSB Gardermobanen A/S 			Dato	02.04.96	
			Saksb.	Fei	
ABB Energi AS - kontrakt K-1839			DA	AM	
Kontrakt nr. K-1839	Leverandør ADtranz		DA	HG	
Avstand Oslo S	Leverandør Tegn. nr. GVT 5500732 Q019		DAK nr.		
Parsell			Hor. M.	1 : 200	
Område			Vert. M.		
Tekst - beskrivelse Tverrprofiler			Ark. bef.		
GMB Tegn. nr. E000-M-TN-74-0019			Erstatn. for		
NSB Tegn. nr.			Områdekode		
			Rev.	F03	
			Rev.		