


21-39

21-38



MVKA = midtje spor - forkant mast A

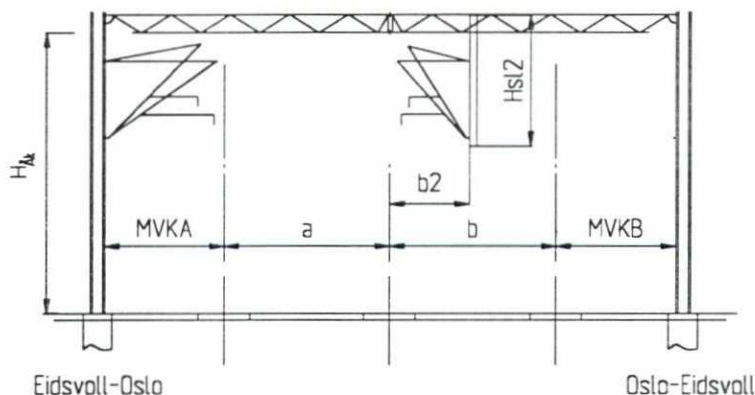

MVKB = midtje spor - forkant mast B

Hsl = lengde hengemast

H<sub>AK</sub> = overkant skinnre - underkant AK

| Mast - Nr.          | 21-39 | 21-38 |
|---------------------|-------|-------|
| MVKA [m]            | 3.31  | —     |
| MVKB [m]            | —     | 3.30  |
| Avstand a [m]       | 4.61  | —     |
| Avstand b [m]       | —     | 4.59  |
| Lengde Hsl 1 [m]    | —     | —     |
| Avstand a1 [m]      | —     | —     |
| Lengde Hsl 2 [m]    | —     | 3.55  |
| Avstand b2 [m]      | —     | 2.39  |
| H <sub>AK</sub> [m] | —     | 8.05  |

**SLUTTDOKUMENTASJON**

|  |   |                      |              |          |       |
|--|---|----------------------|--------------|----------|-------|
| F03  | 14.08.98  | Som bygget           | AE           | JS       | AM    |
| B02  | 25.10.96  | Prosjekt forandrer   | PK           | JS       | HG    |
| B01  | 02.04.96  | For akseptering      | Fei          | AM       | HG    |
| Rev.   | Dato  | Endring - erstatning | Tegn.        | Saksb.   | Sign. |
| <b>NSB Gardermobanen A/S</b>  |   |                      | Dato         | 02.04.96 |       |
| ABB Energi AS - kontrakt K-1839  |   |                      | Saksb.       | Fei      |       |
| Kontrakt nr.   | Leverandør  |                      | DA           | AM       |       |
| K-1839   |  |                      | DA           | HG       |       |
| Avstand Oslo S   | Leverandør Tegn. nr.  |                      | DAK nr.      |          |       |
|  | GVT 5500732 Q021  |                      | Hor. M.      | 1 : 200  |       |
| Parsell  |   |                      | Vert. M.     |          |       |
| Område   |   |                      | Ark. bet.    |          |       |
| Tekst - beskrivelse  | Tverrprofiler   |                      | Erstatn. for |          |       |
| GMB Tegn. nr.  | E000-M-TN-74-0021   |                      | Områdekode   |          |       |
| NSB Tegn. nr.  |   |                      | Rev.         | F03      |       |
|  |   |                      | Rev.         |          |       |

For dieses Dokument und den darin dargestellten Gegenstand behalten wir uns alle Rechte vor. Vervielfältigung, Bekannigmache an Dritte oder Verwertung seines Inhalts sind ohne unsere ausdrückliche Zustimmung verboten.