


22-14

22-13

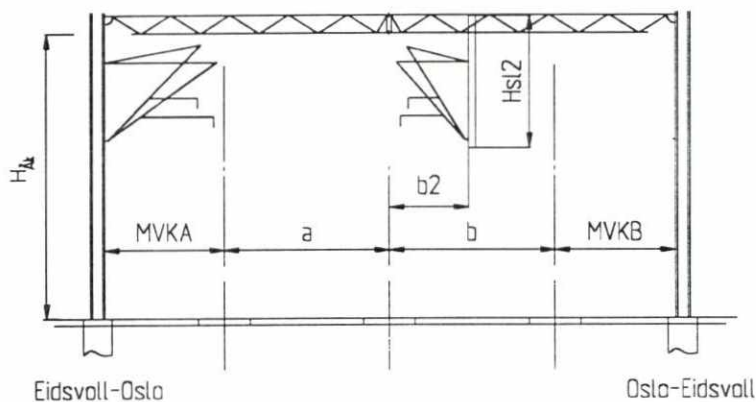

SLUTTDOKUMENTASJON

MVKA = midte spor - forkant, mast, A

MVKB = midte spor - forkant, mast, B

Hsl = lengde hengemast

H_{Ak} = overkant, skinne - underkant, ÅK

Mast - Nr.	22-14	22-13
MVKA [m]	3.30	—
MVKB [m]	—	3.30
Avstand a [m]	4.68	—
Avstand b [m]	—	4.73
Lengde Hsl 1 [m]	—	—
Avstand a1 [m]	—	—
Lengde Hsl 2 [m]	—	3.40
Avstand b2 [m]	—	2.52
H _{Ak} [m]	—	7.91

F03	14.08.98	Som bygget	AE	JS	AM
B02	25.10.96	Prosjekt forandrer	PK	JS	HG
B01	02.04.96	For akseptering	Fei	AM	HG
Rev.	Dato	Endring - erstatning	Tegn.	Saksb.	Sign.
NSB Gardermobanen A/S			Dato	02.04.96	
			Saksb.	Fei	
ABB Energi AS - kontrakt K-1839			DA	AM	
Kontrakt nr.	Leverandør	 ADtranz	OA	HG	
K-1839			DAK nr.		
Avstand Oslo S	Leverandør Tegn. nr.	GVT 5500732 Q034	Hor. M.	1 : 200	
			Vert. M.		
Parsell			Ark. bet.		
Område			Erstatn. for		
Tekst - beskrivelse	Tverrprofiler		Områdekode		
GMB Tegn. nr.	E000-M-TN-74-0034		Rev.	F03	
NSB Tegn. nr.			Rev.		