


22-24

22-23

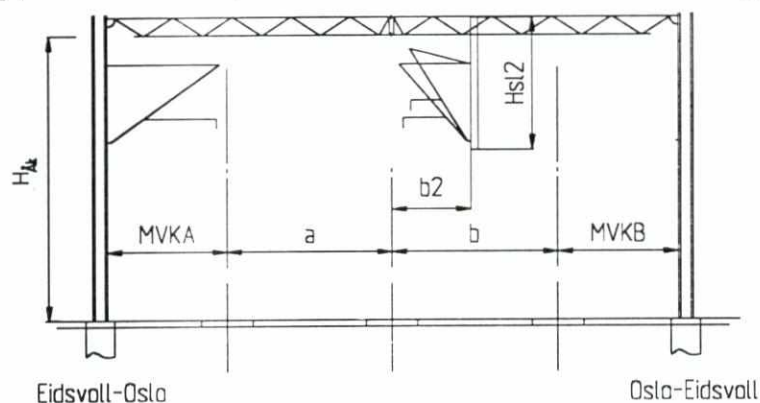

SLUTTDOKUMENTASJON

MVKA = midtre spor - forkant mast A

MVKB = midtre spor - forkant mast B

Hsl = lengde hengemast

H_{Ak} = overkant skinne - underkant ÅK

Mast - Nr.	22-24	22-23
MVKA [m]	3.31	—
MVKB [m]	—	3.30
Avstand a [m]	5.79	—
Avstand b [m]	—	5.93
Lengde Hsl 1 [m]	—	—
Avstand a1 [m]	—	—
Lengde Hsl 2 [m]	—	3.75
Avstand b2 [m]	—	2.52
H _{Ak} [m]	—	8.04

F03	14.08.98	Som bygget	AE	JS	AM
B02	25.10.96	Prosjekt forandrer	PK	JS	HG
B01	02.04.96	For akseptering	Fei	AM	HG
Rev.	Dato	Endring - erstatning	Tegn.	Saksb.	Sign.
NSB Gardermobanen A/S			Dato 02.04.96		
			Saksb. Fei		
ABB Energi AS - kontrakt K-1839			DA AM		
Kontrakt nr. K-1839	Leverandør		DA HG		
		ADtranz	DAK nr.		
Avstand Oslo S	Leverandør Tegn. nr.		Hor. M. 1 : 200		
		GVT 5500732 Q039	Vert. M.		
Parsell			Ark. bet.		
Område			Erstatn. for		
Tekst - beskrivelse			Områdekode		
Tverrprofiler					
GMB Tegn. nr.	E000-M-TN-74-0039		Rev. F03		
NSB Tegn. nr.			Rev.		