


22-30

22-29

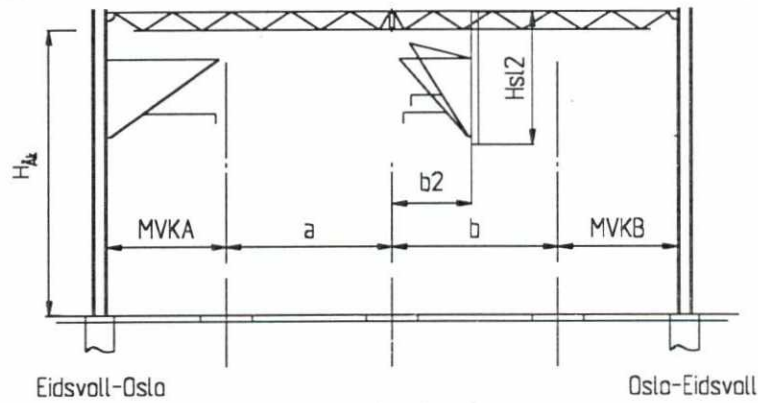

SLUTTDOKUMENTASJON

MVKA = midtve spor - forkant mast A
 MVKB = midtve spor - forkant mast B
 Hsl = lengde hengemast
 H_{Ak} = overkant skinnve - underkant ÅK

Mast - Nr.	22-30	22-29
MVKA [m]	3.29	—
MVKB [m]	—	3.30
Avstand a [m]	5.93	—
Avstand b [m]	—	6.00
Lengde Hsl 1 [m]	—	—
Avstand a1 [m]	—	—
Lengde Hsl 2 [m]	—	3.75
Avstand b2 [m]	—	2.58
H _{Ak} [m]	—	8.06

F03	14.08.98	Som bygget	AE	JS	AM
B02	25.10.96	Prosjekt forandrer	PK	JS	HG
B01	02.04.96	For akseptering	Fei	AM	HG
Rev.	Dato	Endring - erstatning	Tegn.	Saksb.	Sign.
NSB Gardermobanen A/S			Dato 02.04.96		
			Saksb. Fei		
ABB Energi AS - kontrakt K-1839			DA AM		
Kontrakt nr. K-1839	Leverandør		DA HG		
Avstand Oslo S	Leverandør Tegn. nr. GVT 5500732 Q042		Hor. M. 1 : 200 Verf. M.		
Parsell			Ark. bef.		
Område			Erstatn. for		
Tekst - beskrivelse Tverrprofiler			Områdekode		
GMB Tegn. nr.	E000-M-TN-74-0042		Rev. F03		
NSB Tegn. nr.			Rev.		