


24-6

24-5

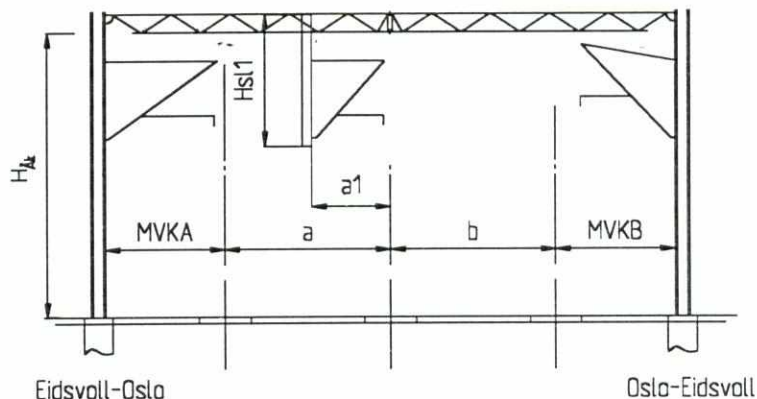

SLUTTDOKUMENTASJON

MVKA = midtze spor - forkant mast A

MVKB = midtze spor - forkant mast B

Hsl = lengde hengemast

H_{AK} = overkant skinne - underkant ÅK

Mast - Nr.	24-6	24-5
MVKA (m)	3.31	—
MVKB (m)	—	3.30
Avstand a (m)	6.00	—
Avstand b (m)	—	6.00
Lengde Hsl 1 (m)	—	3.75
Avstand a1 (m)	—	2.62
Lengde Hsl 2 (m)	—	—
Avstand b2 (m)	—	—
H _{AK} (m)	—	8.08

F03	14.08.98	Som bygget	AE	JS	AM
B02	25.10.96	Prosjekt forandrer	PK	JS	HG
B01	02.04.96	For akseptering	Fei	AM	HG
Rev.	Dato	Endring - erstatning	Tegn.	Saksb.	Sign.
NSB Gardermobanen A/S			Dato	02.04.96	
			Saksb.	Fei	
ABB Energi AS - kontrakt K-1839			DA	AM	
Kontrakt nr. K-1839	Leverandør		DA	HG	
Avstand Oslo S	Leverandør Tegn. nr. GVT 5500732 Q066		DAK nr.		
Parsell			Hor. M.	1 : 200	
Område			Vert. M.		
Tekst - beskrivelse Tverrprofiler			Ark. bef.		
			Erstatn. for		
			Områdekode		
GMB Tegn. nr.	E000-M-TN-74-0066		Rev.	F03	
NSB Tegn. nr.			Rev.		