


25-8

25-7

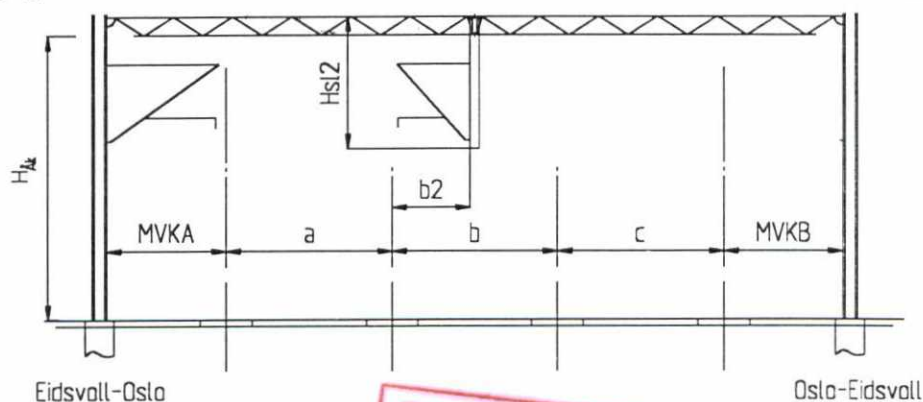

SLUTTDOKUMENTASJON

MVKA = midte spor - forkant mast A
 MVKB = midte spor - forkant mast B
 Hsl = lengde hengemast
 H_{Ak} = overkant skinne - underkant Åk

Mast - Nr.	25-8	25-7
MVKA [m]	3.32	—
MVKB [m]	—	3.30
Avstand a [m]	4.60	—
Avstand b [m]	5.80	—
Avstand c [m]	—	5.37
Lengde Hsl 1 [m]	—	—
Avstand a1 [m]	—	—
Lengde Hsl 2 [m]	—	3.75
Avstand b2 [m]	—	2.74
Lengde Hsl 3 [m]	—	—
Avstand c3 [m]	—	—
H _{Ak} [m]	—	8.12

F03	14.08.98	Som bygget	AE	JS	AM
B02	25.10.96	Prosjekt forandrer	PK	JS	HG
B01	02.04.96	For akseptering	Fei	AM	HG
Rev.	Dato	Endring - erstatning	Tegn.	Saksb.	Sign.
NSB Gardermobanen A/S			Dato	02.04.96	
ABB Energi AS - kontrakt K-1839			Saksb.	Fei	
Kontrakt nr.	Leverandør		DA	AM	
K-1839			DA	HG	
Avstand Oslo S	Leverandør Tegn. nr.		DAK nr.		
		GVT 5500732 Q082	Hor. M.	1 : 200	
Parsell			Vert. M.		
Område			Ark. bet.		
Tekst - beskrivelse			Erstatn. for		
		Tverrprofiler	Områdekode		
GMB Tegn. nr.	E000-M-TN-74-0082		Rev.	F03	
NSB Tegn. nr.			Rev.		