


26-6

26-5

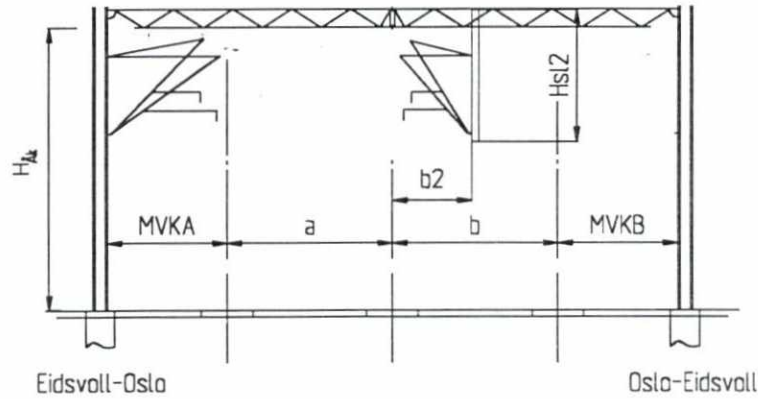

SLUTTDOKUMENTASJON

MVKA = midte spor - forkant mast. A

MVKB = midte spor - forkant mast. B

Hsl = lengde hengemast

H<sub>Ak</sub> = overkant skinne - underkant Åk

Mast - Nr.	26-6	26-5
MVKA (m)	3.28	—
MVKB (m)	—	3.30
Avstand a (m)	4.60	—
Avstand b (m)	—	4.60
Lengde Hsl 1 (m)	—	—
Avstand a1 (m)	—	—
Lengde Hsl 2 (m)	—	3.75
Avstand b2 (m)	—	2.28
H <sub>Ak</sub> (m)	—	8.11

F03	14.08.98	Som bygget	AE	JS	AM
B02	25.10.96	Prosjekt forandrer	PK	JS	HG
B01	02.04.96	For akseptering	Fei	AM	HG
Rev.	Dato	Endring - erstatning	Tegn.	Saksb.	Sign.
<b>NSB Gardermobanen A/S</b>			Dato	02.04.96	
			Saksb.	Fei	
ABB Energi AS - kontrakt K-1839			DA	AM	
Kontrakt nr. K-1839	Leverandør		DA	HG	
Avstand Oslo S	Leverandør Tegn. nr.	GVT 5500732 Q097	DAK nr.		
Parsell			Hor. M.	1 : 200	
Område			Vert. M.		
Tekst - beskrivelse	Tverrprofiler		Ark. bet.		
GMB Tegn. nr.	E000-M-TN-74-0097		Erstatn. for		
NSB Tegn. nr.			Områdekode		
			Rev.	F03	
			Rev.		

For dieses Dokument und den darin dargestellten Gegenstand behaltlich wir uns alle Rechte vor. Vervielfaltigung, Bekanntgabe an Dritte oder Verwertung seines Inhalts sind ohne unsere ausdrueckliche Zustimmung verboten.