


26-12

26-11

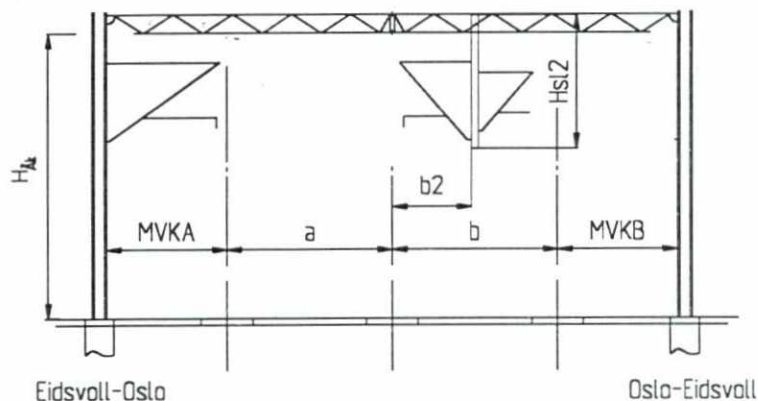

MVKA = midtze spor - forkant mast A
 MVKB = midtze spor - forkant mast B
 Hsl = lengde hengemast
 H_{AK} = overkant skinnre - underkant ÅK

Mast - Nr.	26-12	26-11
MVKA (m)	3.28	—
MVKB (m)	—	3.30
Avstand a (m)	4.60	—
Avstand b (m)	—	4.60
Lengde Hsl 1 (m)	—	—
Avstand a ₁ (m)	—	—
Lengde Hsl 2 (m)	—	3.75
Avstand b ₂ (m)	—	2.64
H _{AK} (m)	—	8.10

SLUTTDOKUMENTASJON

F03	14.08.98	Som bygget	AE	JS	AM
B02	25.10.96	Prosjekt forandrer	PK	JS	HG
B01	02.04.96	For akseptering	Fei	AM	HG
Rev.	Dato	Endring - erstatning	Tegn.	Saksb.	Sign.
NSB Gardermobanen A/S			Dato	02.04.96	
			Saksb.	Fei	
ABB Energi AS - kontrakt K-1839			DA	AM	
Kontrakt nr. K-1839	Leverandør		DA	HG	
Avstand Oslo S	Leverandør Tegn. nr.	GVT 5500732 Q100	DAK nr.		
Parsell			Hor. M.	1 : 200	
Område			Verf. M.		
Tekst - beskrivelse	Tverrprofiler		Ark. bet.		
GMB Tegn. nr.	E000-M-TN-74-0100		Erstatn. for		
NSB Tegn. nr.			Områdekode		
			Rev.	F03	
			Rev.		