


26-28

26-31

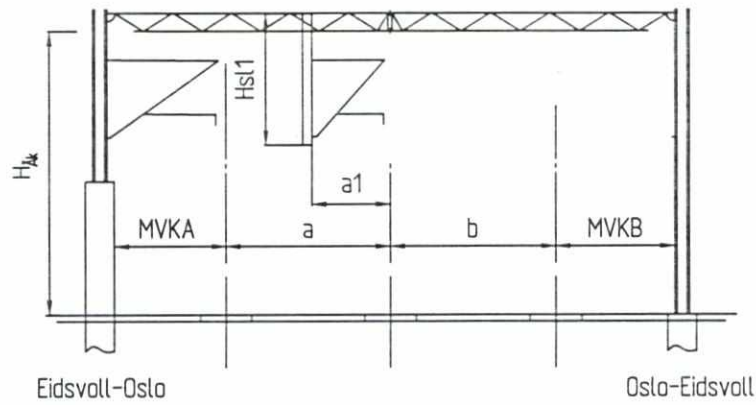

MVKA = midtve spor - forkant mast A
 MVKB = midtve spor - forkant mast B
 Hsl = lengde hengemast
 H_{Ak} = overkant skinn - underkant Åk

Mast - Nr.	26-28	26-31
MVKA [m]	3.30	—
MVKB [m]	—	3.30
Avstand a [m]	4.60	—
Avstand b [m]	—	4.60
Lengde Hsl 1 [m]	—	3.75
Avstand a1 [m]	—	2.12
Lengde Hsl 2 [m]	—	—
Avstand b2 [m]	—	—
H _{Ak} [m]	—	8.20

SLUTTDOKUMENTASJON

F04	22.06.99	Diverse endringer	Fei	TW	AM
F03	14.08.98	Som bygget	AE	JS	AM
B02	25.10.96	Prosjekt forandrer	PK	JS	HG
B01	02.04.96	For akseptering	Fei	AM	HG
Rev.	Dato	Endring - erstatning	Tegn.	Saksb.	Sign.
NSB Gardermobanen A/S			Dato	02.04.96	
			Saksb.	Fei	
ABB Energi AS - kontrakt K-1839					
Kontrakt nr.	Leverandør		DA	AM	
K-1839			DA	HG	
Avstand Oslo S	Leverandør Tegn. nr.		DAK nr.		
	GVT 5500732 Q106		Hor. M.	1 : 200	
Parsell			Vert. M.		
Område			Ark. bet.		
Tekst - beskrivelse	Tverrprofiler		Erstatn. for		
GMB Tegn. nr.	E000-M-TN-74-0106		Områdekode		
NSB Tegn. nr.			Rev.	F04	
			Rev.		