


31-10


31-9

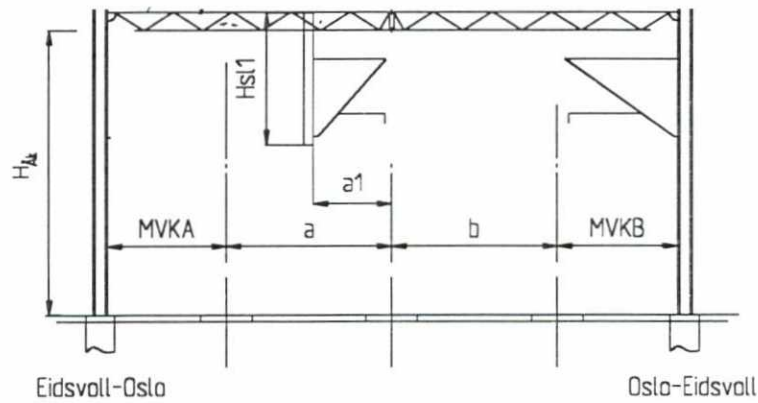

MVKA = midtze spor - forkant mast A  
 MVKB = midtze spor - forkant mast B  
 Hsl = lengde hengemast  
 H<sub>AK</sub> = overkant skinne - underkant ÅK

Mast - Nr.	31-10	31-9
MVKA (m)	3.30	—
MVKB (m)	—	3.31
Avstand a (m)	6.35	—
Avstand b (m)	—	4.60
Lengde Hsl 1 (m)	3.75	—
Avstand a1 (m)	2.71	—
Lengde Hsl 2 (m)	—	—
Avstand b2 (m)	—	—
H <sub>AK</sub> (m)	8.655	8.63

SLUTTDOKUMENTASJON

F03	15.04.98	Som bygget	AE	JS	AM
B02	25.10.96	Prosjekt forandrer	PK	JS	HG
B01	02.04.96	For akseptering	Fei	AM	HG
Rev.	Dato	Endring - erstatning	Tegn.	Saksb.	Sign.
<b>NSB Gardermobanen A/S</b> 			Dato	02.04.96	
			Saksb.	Fei	
ABB Energi AS - kontrakt K-1839			DA	AM	
Kontrakt nr. K-1839	Leverandør		DA	HG	
Avstand Oslo S	Leverandør Tegn. nr.	GVT 5500732 Q113	Hor. M.	1 : 200	
Parsell			Vert. M.		
Område			Ark. bet.		
Tekst - beskrivelse			Erstatn. for		
			Områdekode		
GMB Tegn. nr.	E000-M-TN-74-0113		Rev.	F03	
NSB Tegn. nr.			Rev.		

For dieses Dokument und den darin dargestellten Gegenstand behalten wir uns alle Rechte vor. Vervielfältigung, Bekanntgabe an Dritte oder Verwertung seines Inhalts sind ohne unsere ausdrückliche Zustimmung verboten.

Tverrprofiler