


35-28

35-27

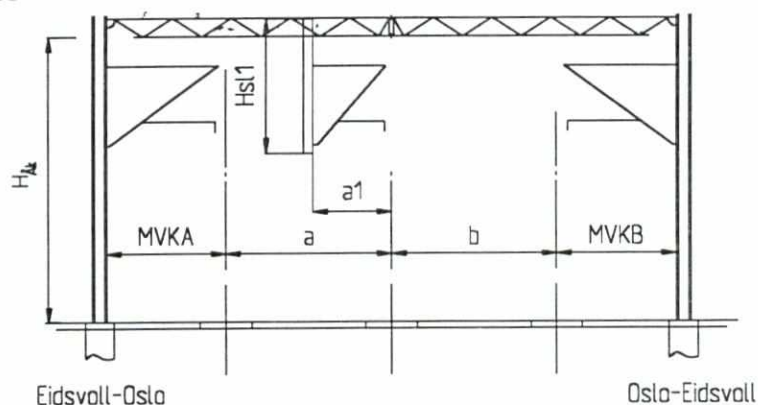

SLUTTDOKUMENTASJON

MVKA = midtze spor - forkant mast A
 MVKB = midtze spor - forkant mast B
 Hsl = lengde hengemast
 H_{AK} = overkant, skinne - underkant ÅK

Mast - Nr.	35-28	35-27
MVKA (m)	3.32	—
MVKB (m)	—	3.36
Avstand a (m)	5.16	—
Avstand b (m)	—	4.50
Lengde Hsl 1 (m)	3.75	—
Avstand a1 (m)	2.71	—
Lengde Hsl 2 (m)	—	—
Avstand b2 (m)	—	—
H _{AK} (m)	8.14	—

F03	15.04.98	Som bygget	AE	JS	AM
B02	29.10.96	Prosjekt forandrer	PK	JS	HG
B01	02.04.96	For akseptering	Fei	AM	HG
Rev.	Dato	Endring - erstatning	Tegn.	Saksb.	Sign.
NSB Gardermobanen A/S			Dato	02.04.96	
			Saksb.	Fei	
ABB Energi AS - kontrakt K-1839			DA	AM	
Kontrakt nr. K-1839	Leverandør		DA	HG	
		ADtranz	DAK nr.		
Avstand Oslo S	Leverandør Tegn. nr.		Hor. M.	1 : 200	
		GVT 5500732 Q122	Vert. M.		
Parsell			Ark. bet.		
Område			Erstatn. for		
Tekst - beskrivelse			Områdekode		
Tverrprofiler					
GMB Tegn. nr.	E000-M-TN-74-0122		Rev.	F03	
NSB Tegn. nr.			Rev.		