


36-14

36-13

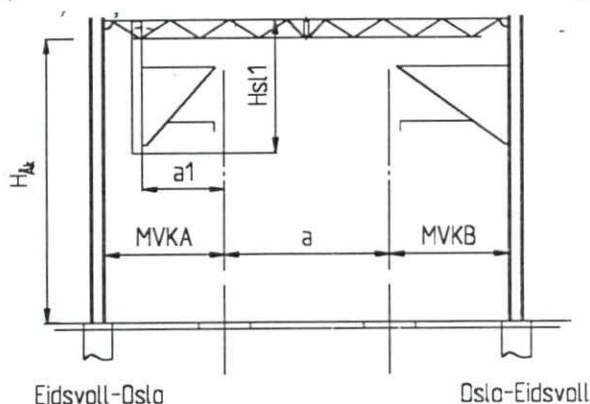

MVKA = midtå spor - forkant mast A
 MVKB = midtå spor - forkant mast B
 Hsl = lengde hengemast
 H_{Ak} = overkant skinnve - underkant ÅK

Mast - Nr.	36-14	36-13
MVKA [m]	5.03	—
MVKB [m]	—	3.32
Avstand a [m]	4.50	—
Lengde Hsl 1 [m]	3.75	—
Avstand a1 [m]	2.73	—
Lengde Hsl 2 [m]	—	—
Avstand b2 [m]	—	—
H _{Ak} [m]	8.10	—

SLUTTDOKUMENTASJON

F03	15.04.98	Som bygget	AE	JS	AM
B02	29.10.96	Prosjekt forandrer	PK	JS	HG
B01	02.04.96	For akseptering	Fei	AM	HG
Rev.	Dato	Endring - erstatning	Tegn.	Saksb.	Sign.
NSB Gardermobanen A/S			Dato 02.04.96		
ABB Energi AS - kontrakt K-1839			Saksb. Fei		
Kontrakt nr. K-1839			DA AM		
Leverandør			DA HG		
Avstand Oslo S			DAK nr.		
Leverandør Tegn. nr. GVT 5500732 Q124			Hor. M. 1 : 200		
Parsell			Vert. M.		
Område			Ark. bet.		
Tekst - beskrivelse			Erstatn. for		
Tverrprofiler			Områdekode		
GMB Tegn. nr. E000-M-TN-74-0124			Rev. F03		
NSB Tegn. nr.			Rev.		

For dieses Dokument und den darin dargestellten Gegenstand behalten wir uns alle Rechte vor. Vervielfältigung, Bekanntheit an Dritte oder Verwendung seines Inhalts sind ohne unsere ausdrückliche Zustimmung verboten.