


36-16

36-15

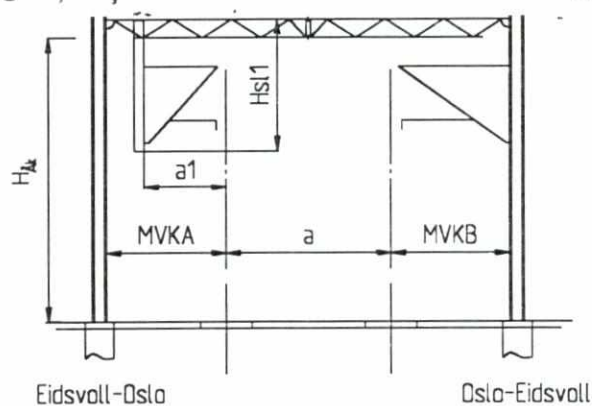

MVKA = midte spor - forkant mast A


MVKB = midte spor - forkant mast B

Hsl = lengde hengemast

H_{AK} = overkant skinne - underkant ÅK

Mast - Nr.	36-16	36-15
MVKA [m]	4.48	—
MVKB [m]	—	3.32
Avstand a [m]	4.50	—
Lengde Hsl 1 [m]	3.75	—
Avstand a1 [m]	2.93	—
Lengde Hsl 2 [m]	—	—
Avstand b2 [m]	—	—
H _{AK} [m]	8.08	—

SLUTTDOKUMENTASJON

F03	15.04.98	Som bygget	AE	JS	AM
B02	29.10.96	Prosjekt forandrer	PK	JS	HG
B01	02.04.96	For akseptering	Fei	AM	HG
Rev.	Dato	Endring - erstatning	Tegn.	Saksb.	Sign.
NSB Gardermobanen A/S 			Dato	02.04.96	
			Saksb.	Fei	
ABB Energi AS - kontrakt K-1839			DA	AM	
Kontrakt nr. K-1839	Leverandør ADtranz		DA	HG	
Avstand Oslo S	Leverandør Tegn. nr. GVT 5500732 Q125		DAK nr.		
Parsell			Hor. M.	1 : 200	
Område			Vert. M.		
Tekst - beskrivelse Tverrprofiler			Ark. bet.		
GMB Tegn. nr. E000-M-TN-74-0125			Erstatn. for		
NSB Tegn. nr.			Områdekode		
			Rev.	F03	
			Rev.		