


36-18

36-17

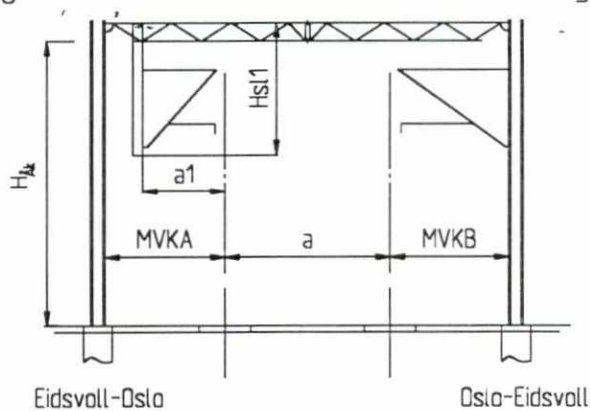

MVKA = midtre spor - forkant mast A
 MVKB = midtre spor - forkant mast B
 Hsl = lengde hengemast
 H_{AK} = overkant skinne - underkant ÅK

Mast - Nr.	36-18	36-17
MVKA [m]	3.92	—
MVKB [m]	—	3.31
Avstand a [m]	4.50	—
Lengde Hsl 1 [m]	3.75	—
Avstand a1 [m]	2.47	—
Lengde Hsl 2 [m]	—	—
Avstand b2 [m]	—	—
H_{AK} [m]	8.11	—

SLUTTDOKUMENTASJON

F03	15.04.98	Som bygget	AE	JS	AM
B02	29.10.96	Prosjekt forandrer	PK	JS	HG
B01	02.04.96	For akseptering	Fei	AM	HG
Rev.	Dato	Endring - erstatning	Tegn.	Saksb.	Sign.
NSB Gardermobanen A/S 			Dato	02.04.96	
			Saksb.	Fei	
ABB Energi AS - kontrakt K-1839			DA	AM	
Kontrakt nr. K-1839	Leverandør ADtranz		OA	HG	
Avstand Oslo S	Leverandør Tegn. nr. GVT 5500732 Q126		Hor. M.	1 : 200	
Parsell			Vert. M.	1 : 200	
Område			Ark. bet.		
Tekst - beskrivelse Tverrprofiler			Erstatn. for		
GMB Tegn. nr. E000-M-TN-74-0126			Områdekode		
NSB Tegn. nr.			Rev.	F03	
			Rev.		