


36-20

36-19

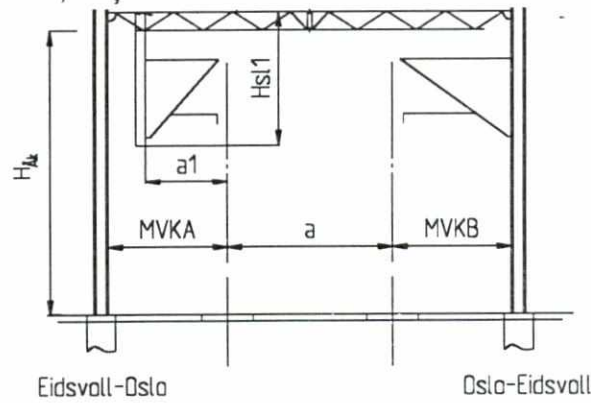

SLUTTDOKUMENTASJON

MVKA = midte spor - forkant mast A  
 MVKB = midte spor - forkant mast B  
 Hsl = lengde hengemast  
 H<sub>AK</sub> = overkant skinne - underkant ÅK

Mast - Nr.	36-20	36-19
MVKA (m)	3.55	—
MVKB (m)	—	3.32
Avstand a (m)	4.50	—
Lengde Hsl 1 (m)	3.75	—
Avstand a1 (m)	2.12	—
Lengde Hsl 2 (m)	—	—
Avstand b2 (m)	—	—
H <sub>AK</sub> (m)	8.12	—

F03	15.04.98	Som bygget	AE	JS	AM
B02	29.10.96	Prosjekt forandrer	PK	JS	HG
B01	02.04.96	For akseptering	Fei	AM	HG
Rev.	Dato	Endring - erstatning	Tegn.	Saksb.	Sign.
<b>NSB Gardermobanen A/S</b>			Dato	02.04.96	
			Saksb.	Fei	
ABB Energi AS - kontrakt K-1839			DA	AM	
Kontrakt nr. K-1839	Leverandør		DA	HG	
Avstand Oslo S	Leverandør Tegn. nr.	GVT 5500732 Q127	Hor. M.	1 : 200	
Parsell			Vert. M.		
Område			Ark. bet.		
Tekst - beskrivelse		Tverrprofiler	Erstatn. for		
			Områdekode		
GMB Tegn. nr.	E000-M-TN-74-0127		Rev.	F03	
NSB Tegn. nr.			Rev.		

For dieses Dokument und den darin dargestellten Gegenstand behalten wir  
 uns alle Rechte vor. Vervielfältigung, Bekanntgabe an Dritte oder Verwer-  
 lung seines Inhalts sind ohne unsere ausdrückliche Zustimmung verboten.