


36-28

36-27

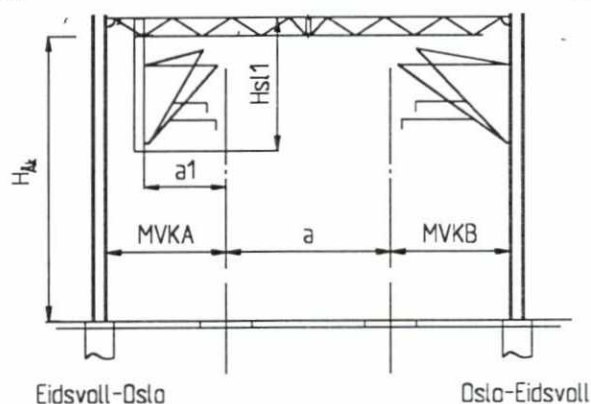

**SLUTTDOKUMENTASJON**

MVKA = midte spor - forkant mast A  
 MVKB = midte spor - forkant mast B  
 Hsl = lengde hengemast  
 H<sub>sk</sub> = overkant skinne - underkant Åk

Mast - Nr.	36-28	36-27
MVKA (m)	3.81	—
MVKB (m)	—	3.32
Avstand a (m)	4.50	—
Lengde Hsl 1 (m)	3.75	—
Avstand a1 (m)	2.49	—
Lengde Hsl 2 (m)	—	—
Avstand b2 (m)	—	—
H <sub>sk</sub> (m)	8.16	—

F03	15.04.98	Som bygget	AE	JS	AM
B02	29.10.96	Prosjekt forandrer	PK	JS	HG
B01	02.04.96	For akseptering	Fei	AM	HG
Rev.	Data	Endring - erstatning	Tegn.	Saksb.	Sign.
<b>NSB Gardermobanen A/S</b>			Dato 02.04.96		
			Saksb. Fei		
ABB Energi AS - kontrakt K-1839			DA AM		
Kontrakt nr. K-1839	Leverandør		DA HG		
Avstand Oslo S	Leverandør Tegn. nr. GVT 5500732 Q131		Hor. M. 1 : 200 Vert. M.		
Parsell			Ark. bet.		
Område			Erstatn. for		
Tekst - beskrivelse  Tverrprofiler			Områdekode		
GMB Tegn. nr. E000-M-TN-74-0131			Rev. F03		
NSB Tegn. nr.			Rev.		