


42-20

42-19

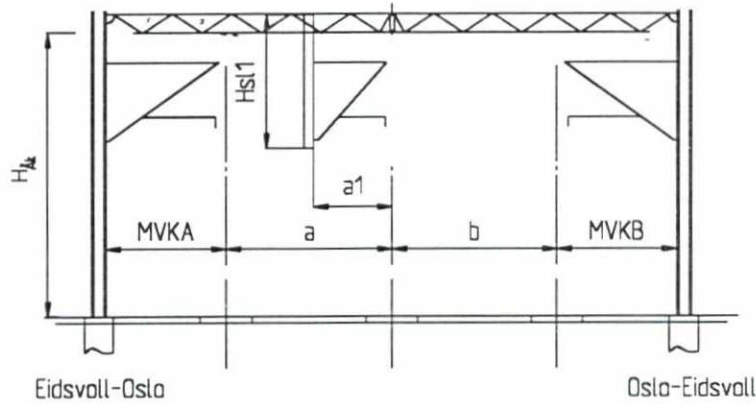

MVKA = midte spor - forkant mast A  
 MVKB = midte spor - forkant mast B  
 Hsl = lengde hengemast  
 H<sub>AK</sub> = overkant skinne - underkant AK

|                     |       |       |
|---------------------|-------|-------|
| Mast - Nr.          | 42-20 | 42-19 |
| MVKA [m]            | 3.42  | —     |
| MVKB [m]            | —     | 3.49  |
| Avstand a [m]       | 4.60  | —     |
| Avstand b [m]       | —     | 4.10  |
| Lengde Hsl 1 [m]    | 3.75  | —     |
| Avstand a1 [m]      | 2.61  | —     |
| Lengde Hsl 2 [m]    | —     | —     |
| Avstand b2 [m]      | —     | —     |
| H <sub>AK</sub> [m] | 8.05  | —     |

SLUTTDOKUMENTASJON

|  |                                       |                      |              |          |       |
|--|---------------------------------------|----------------------|--------------|----------|-------|
| F02                                      | 15.04.98                              | Som bygget           | AE           | JS       | AM    |
| B01                                      | 02.04.96                              | For akseptering      | Fei          | AM       | HG    |
| Rev.                                     | Dato                                  | Endring - erstatning | Tegn.        | Saksb.   | Sign. |
| <b>NSB Gardermobanen A/S</b>             |                                       |                      | Dato         | 02.04.96 |       |
| ABB Energi AS - kontrakt K-1839          |                                       |                      | Saksb.       | Fei      |       |
| Kontraktsnr.<br>K-1839                   | Leverandør                            |                      | DA           | AM       |       |
| Avstand Oslo S                           | Leverandør Tegn. nr. GVT 5500732 Q136 |                      | DAK nr.      |          |       |
| Parsell                                  |                                       |                      | Hor. M.      | 1 : 200  |       |
| Område                                   |                                       |                      | Vert. M.     |          |       |
| Tekst - beskrivelse<br><br>Tverrprofiler |                                       |                      | Ark. bet.    |          |       |
| GMB Tegn. nr. E000-M-TN-74-0136          |                                       |                      | Erstatn. for |          |       |
| NSB Tegn. nr.                            |                                       |                      | Områdekode   |          |       |
|  |                                       |                      | Rev.         | F02      |       |
|  |                                       |                      | Rev.         |          |       |