


50-8

50-7

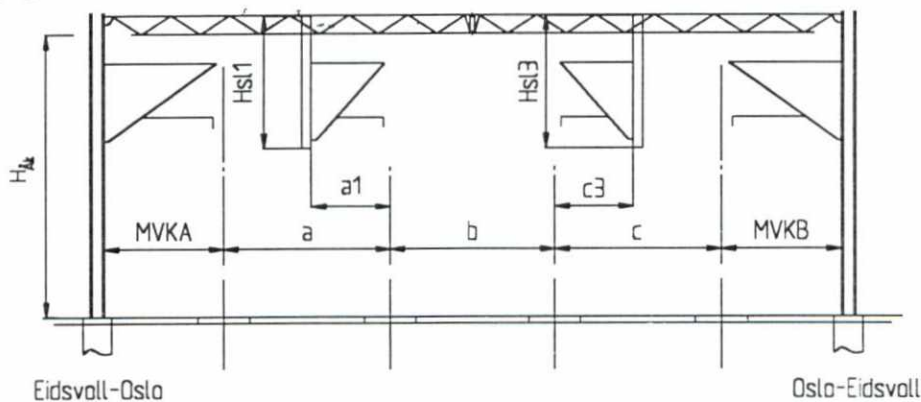

Eidsvoll-Oslo

Oslo-Eidsvoll

MVKA = midte spor - forkant mast A
 MVKB = midte spor - forkant mast B
 Hsl = lengde hengemast
 H_{AK} = overkant skinne - underkant ÅK

Mast - Nr.	50-8	50-7
MVKA [m]	3.32	—
MVKB [m]	—	3.93
Avstand a [m]	4.60	—
Avstand b [m]	—	2.89
Avstand c [m]	—	7.13
Lengde Hsl 1 [m]	3.75	—
Avstand a1 [m]	2.49	—
Lengde Hsl 2 [m]	—	—
Avstand b2 [m]	—	—
Lengde Hsl 3 [m]	—	3.75
Avstand c3 [m]	—	2.75
H _{AK} [m]	8.37	8.56

SLUTTDOKUMENTASJON

F03	14.08.98	Som bygget	AE	JS	AM
B02	29.10.96	Prosjekt forandrer	PK	JS	HG
B01	02.04.96	For akseptering	Fei	AM	HG
Rev.	Dato	Endring - erstatning	Tegn.	Saksb.	Sign.
NSB Gardermobanen A/S			Dato	02.04.96	
			Saksb.	Fei	
ABB Energi AS - kontrakt K-1839			DA	AM	
Kontraktsnr. K-1839	Leverandør ADtranz		DA	HG	
Avstand Oslo S	Leverandør Tegn. nr. GVT 5500732 Q137		Hor. M.	1 : 200	
Parsell			Vert. M.		
Område			Ark. bet.		
Tekst - beskrivelse Tverrprofiler			Erstatn. for		
GMB Tegn. nr. E000-M-TN-74-0137			Områdekode		
NSB Tegn. nr.			Rev.	F03	
			Rev.		