


67-74

67-73

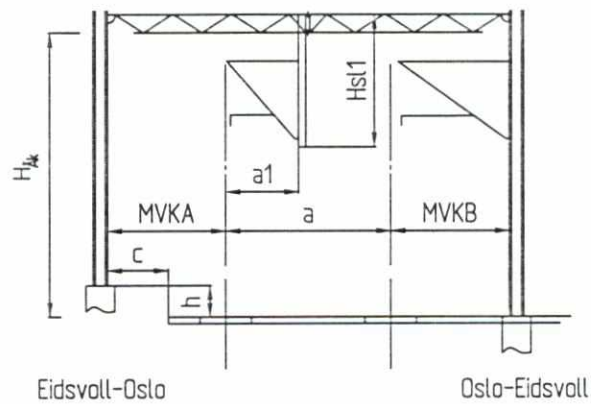

SLUTTDOKUMENTASJON

MVKA = midte spor - forkant mast A

MVKB = midte spor - forkant mast B

Hsl = lengde hengermast

H<sub>Ak</sub> = overkant skinn - underkant Åk

Mast - Nr.	67-74	67-73
MVKA [m]	6.55	—
MVKB [m]	—	4.51
Avstand a [m]	4.70	—
Avstand c [m]	4.85	—
Avstand h [m]	0.53	—
Lengde Hsl 1 [m]	3.75	—
Avstand a1 [m]	2.60	—
Lengde Hsl 2 [m]	—	—
Avstand b2 [m]	—	—
H <sub>Ak</sub> [m]	8.54	8.54

F04	19.05.99	Diverse endringer	Fei	TW	JS
F03	15.04.98	Som bygget	AE	JS	AM
B02	31.10.96	Prosjekt forandrer	PK	JS	HG
B01	02.04.96	For akseptering	Fei	AM	HG
Rev.	Dato	Endring - erstatning	Tegn.	Saksb.	Sign.
<b>NSB Gardermobanen A/S</b>			Dato	02.04.96	
			Saksb.	Fei	
ABB Energi AS - kontrakt K-1839			DA	AM	
Kontraktsnr. K-1839	Leverandør <b>ADtranz</b>		OA	HG	
Avstand Oslo S	Leverandør Tegn. nr. GVT 5500732 Q149		Hor. M.	1 : 200	
Parsell			Vert. M.	Ark. bef.	
Område			Erstatn. for		
Tekst - beskrivelse  Tverrprofiler			Områdekode		
GMB Tegn. nr.	E000-M-TN-74-0149		Rev.	F04	
NSB Tegn. nr.			Rev.		