


68-62

68-61

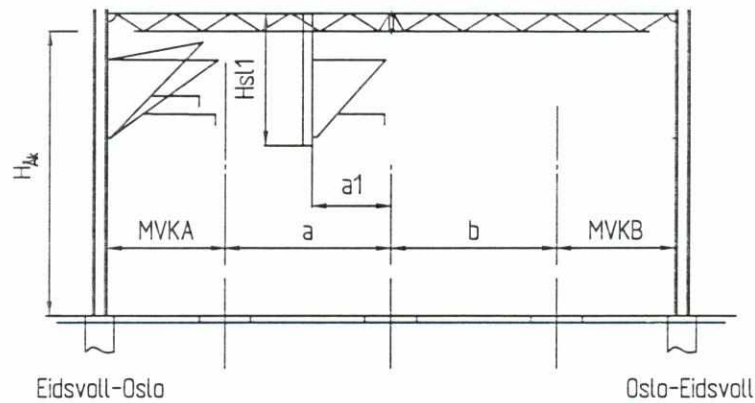

MVKA = midte spor - forkant mast A  
 MVKB = midte spor - forkant mast B  
 Hsl = lengde hengemast  
 H<sub>AK</sub> = overkant skinne - underkant ÅK

Mast - Nr.	68-62	68-61
MVKA [m]	3.35	—
MVKB [m]	—	3.26
Avstand a [m]	4.60	—
Avstand b [m]	—	2.52
Lengde Hsl 1 [m]	3.75	—
Avstand a1 [m]	2.51	—
Lengde Hsl 2 [m]	—	—
Avstand b2 [m]	—	—
H <sub>AK</sub> [m]	8.56	8.56

SLUTTDOKUMENTASJON

F04	19.05.99	Diverse endringer	Fei	TW	JS
F03	15.04.98	Som bygget	AE	JS	AM
B02	31.10.96	Prosjekt forandrer	PK	JS	HG
B01	02.04.96	For akseptering	Fei	AM	HG
Rev.	Dato	Endring - erstatning	Tegn.	Saksb.	Sign.
<b>NSB Gardermobanen A/S</b>			Dato	02.04.96	
			Saksb.	Fei	
ABB Energi AS - kontrakt K-1839			DA	AM	
Kontraktsnr. K-1839	Leverandør		OA	HG	
Avstand Oslo S	Leverandør Tegn. nr.	GVT 5500732 Q155	Hor. M.	1 : 200	
Parsell			Vert. M.		
Område			Ark. bet.		
Tekst - beskrivelse		Tverrprofiler	Erstatn. for		
GMB Tegn. nr.	E000-M-TN-74-0155		Områdekode		
NSB Tegn. nr.			Rev.	F04	
			Rev.		

Für dieses Dokument und den darin dargestellten Gegenstand behalten wir uns alle Rechte vor. Vervielfältigung, Bekanntgabe an Dritte oder Verwertung seines Inhalts sind ohne unsere ausdrückliche Zustimmung verboten.