
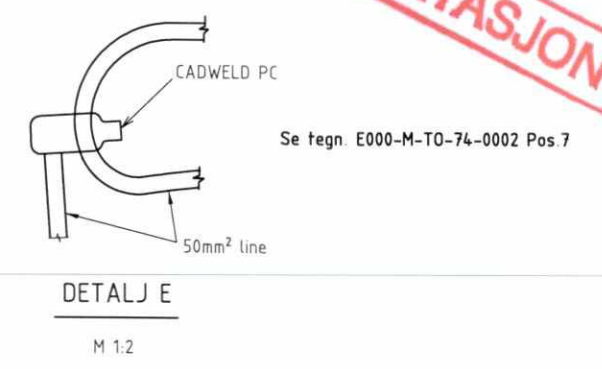
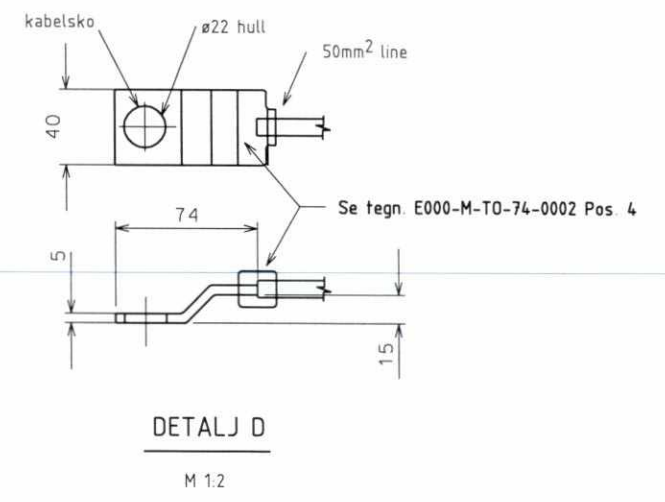


**SLUTTDOKUMENTASJON**

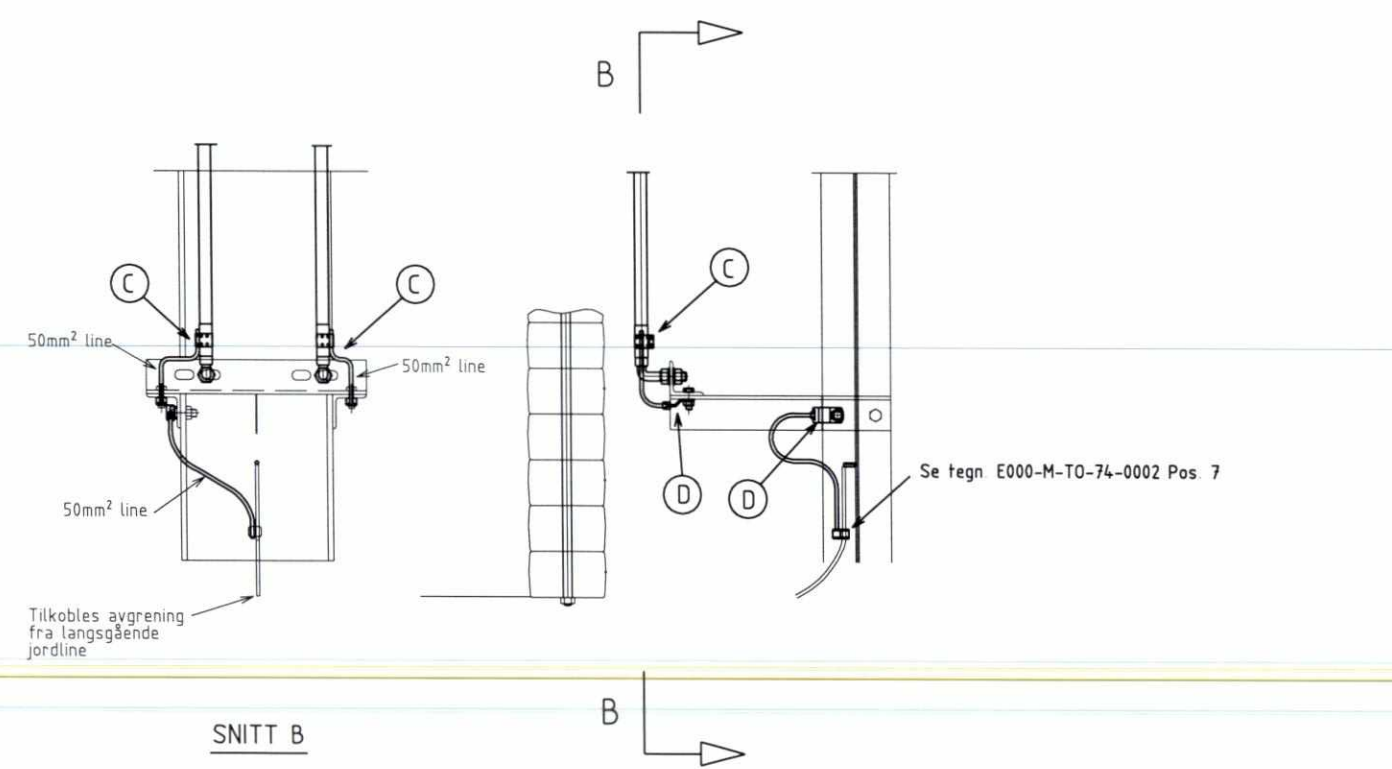

Rev	Date	Endring - erstatning	Tegn	Sakssk	Sign.
F01	28.01.98	Som bygget	FOR	FOR	ALA
<b>NSB Gardermobanen A/S</b>			Dato 28.05.97		
ABB Energi AS - kontrakt K-1839			DA		
<b>ABB</b> ABB Kraft AS			DIAK nr.		
Arstend	Dato S	Leverandør	Arstend	Dato S	Leverandør
		9BET010042-JPP	1:10		
<b>JORDING AV FASTAVSPENNING</b>			000		
GMB tegn. nr. E000-M-T0-74-0027			Rev F01		
NSB tegn. nr.			Rev		