

Referanseskala (mm)


V

Utfer	Kontroll	Utg
Prosjektbasisk nr.	Bl. nr.	N. bl.

Dette dokument tilhører ABB Kraft AS og må ikke kopieres, brukes eller offentliggjøres til tredje person uten vår tillatelse.  
ABB Kraft AS

Utfer	Kontroll	Utg
Bl. nr.	N. bl.	

ENE 1109 A

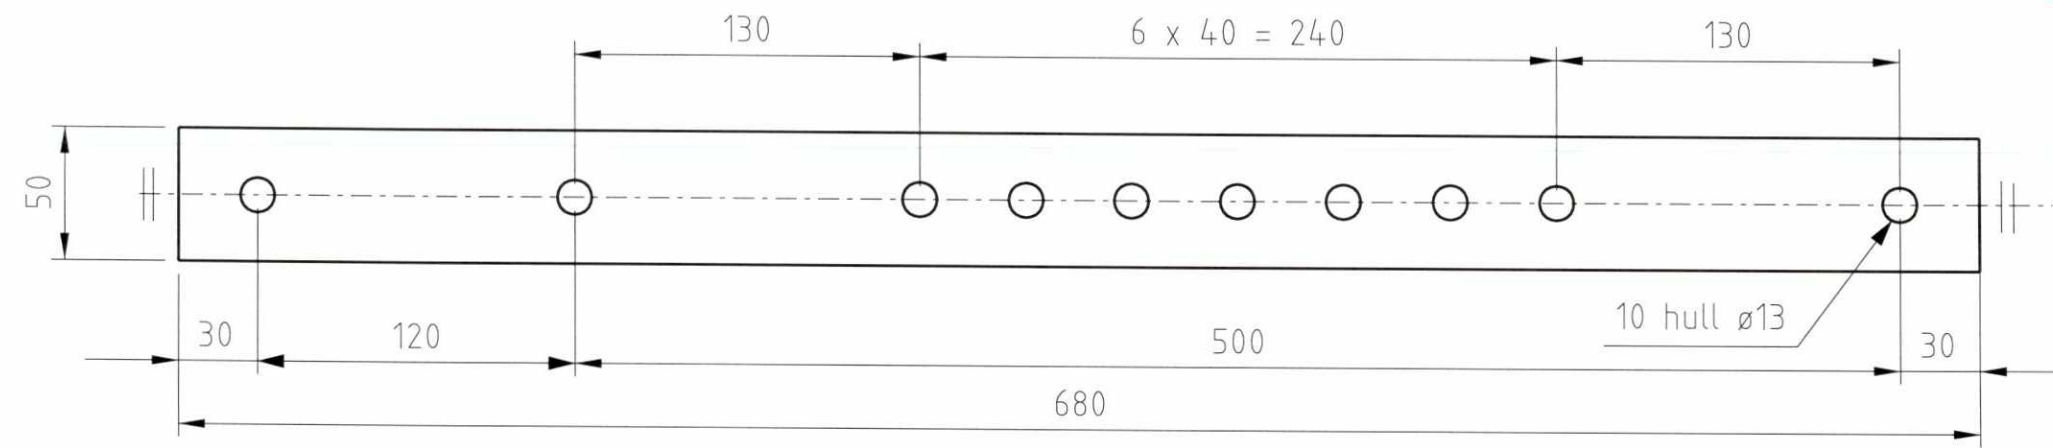

Materiale: Kobberskinne E-Cu 50 x 10 mm

F02	17.12.98	Som bygget	FØR	FØR	ALA
B01	24.06.97	For bygging	FØR	FØR	ALA
Rev	Dato	Endring - erstatning	Tegn.	Saksb.	Sign.
			Dato	24.06.97	
			Saksb.	FOR	
<b>NSB Gardermobanen A/S</b>					
ABB Energi AS - kontrakt K-1839					
Kontrakt nr.	Leverandør		DA		
	<b>ABB</b> ABB Kraft AS		DAK nr.		
Åvstand Oslo S	Leverandør tegn. nr.		Hor. M.	1:2	
	9BET010042-JAD		Vert. M.		
Parcell			Ark. bet.		
Område			Erstatn. for		
Tekst - beskrivelse			Områdekode		
JORDSKINNE					
GMB tegn. nr.	E000-M-TO-74-0032		Rev	F02	
NSB tegn. nr.			Rev		