

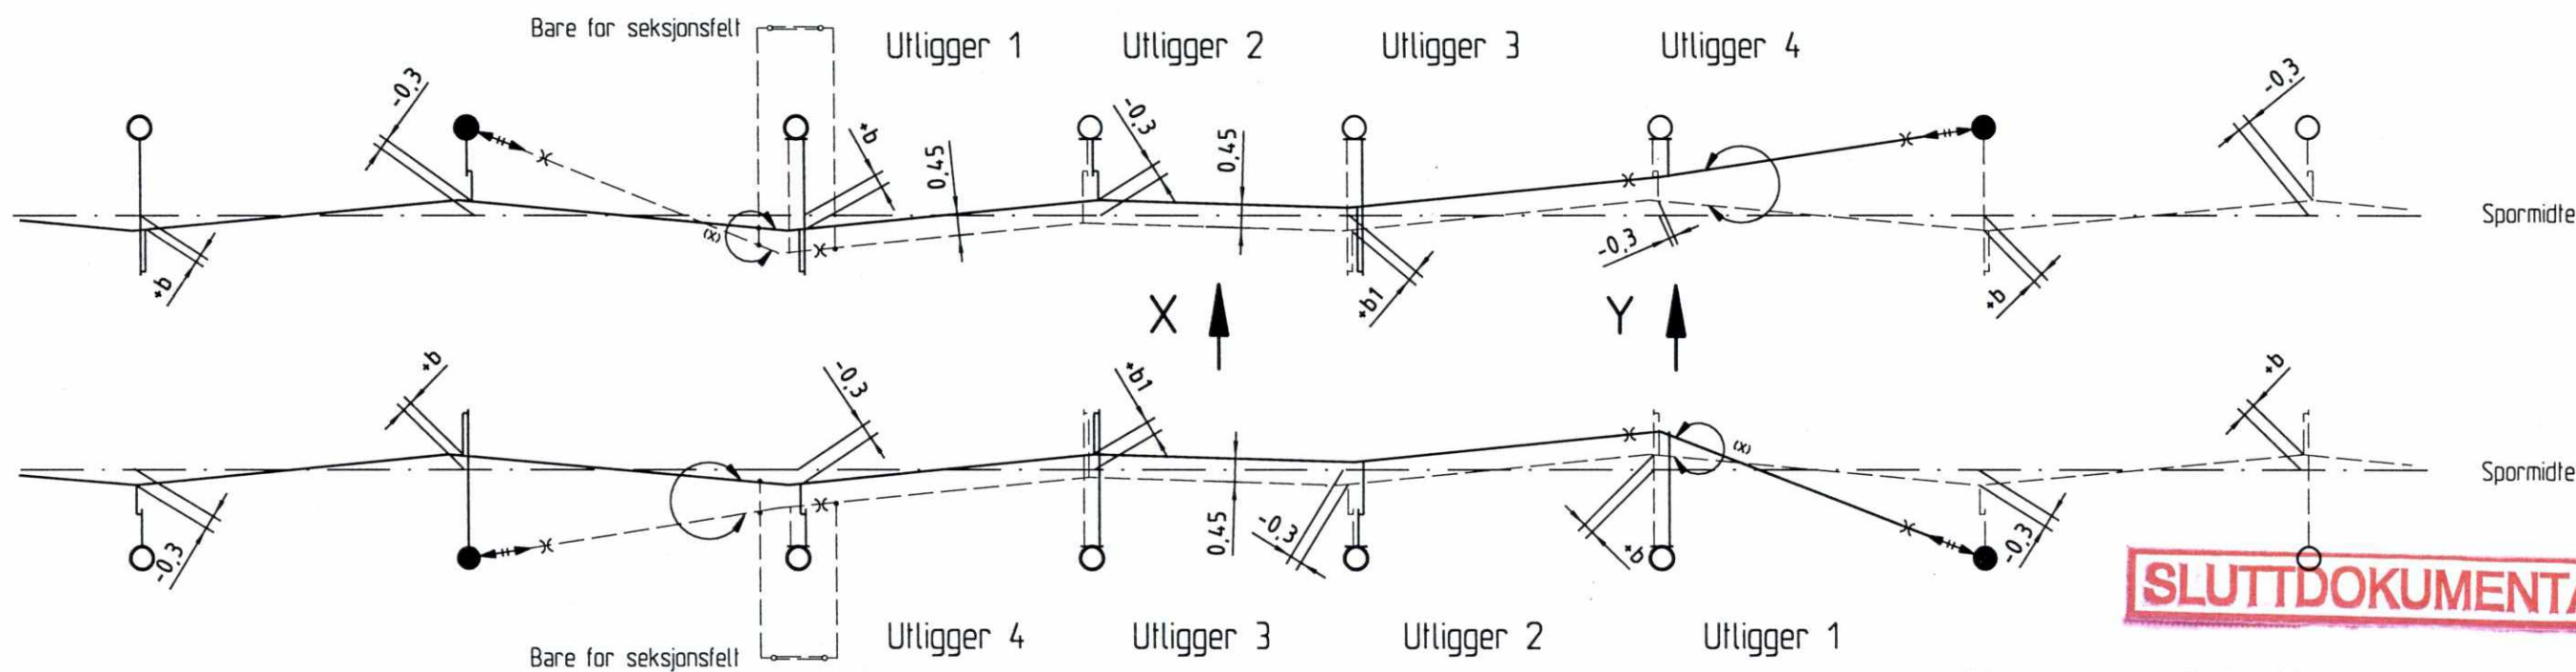


Sett in pilretning X

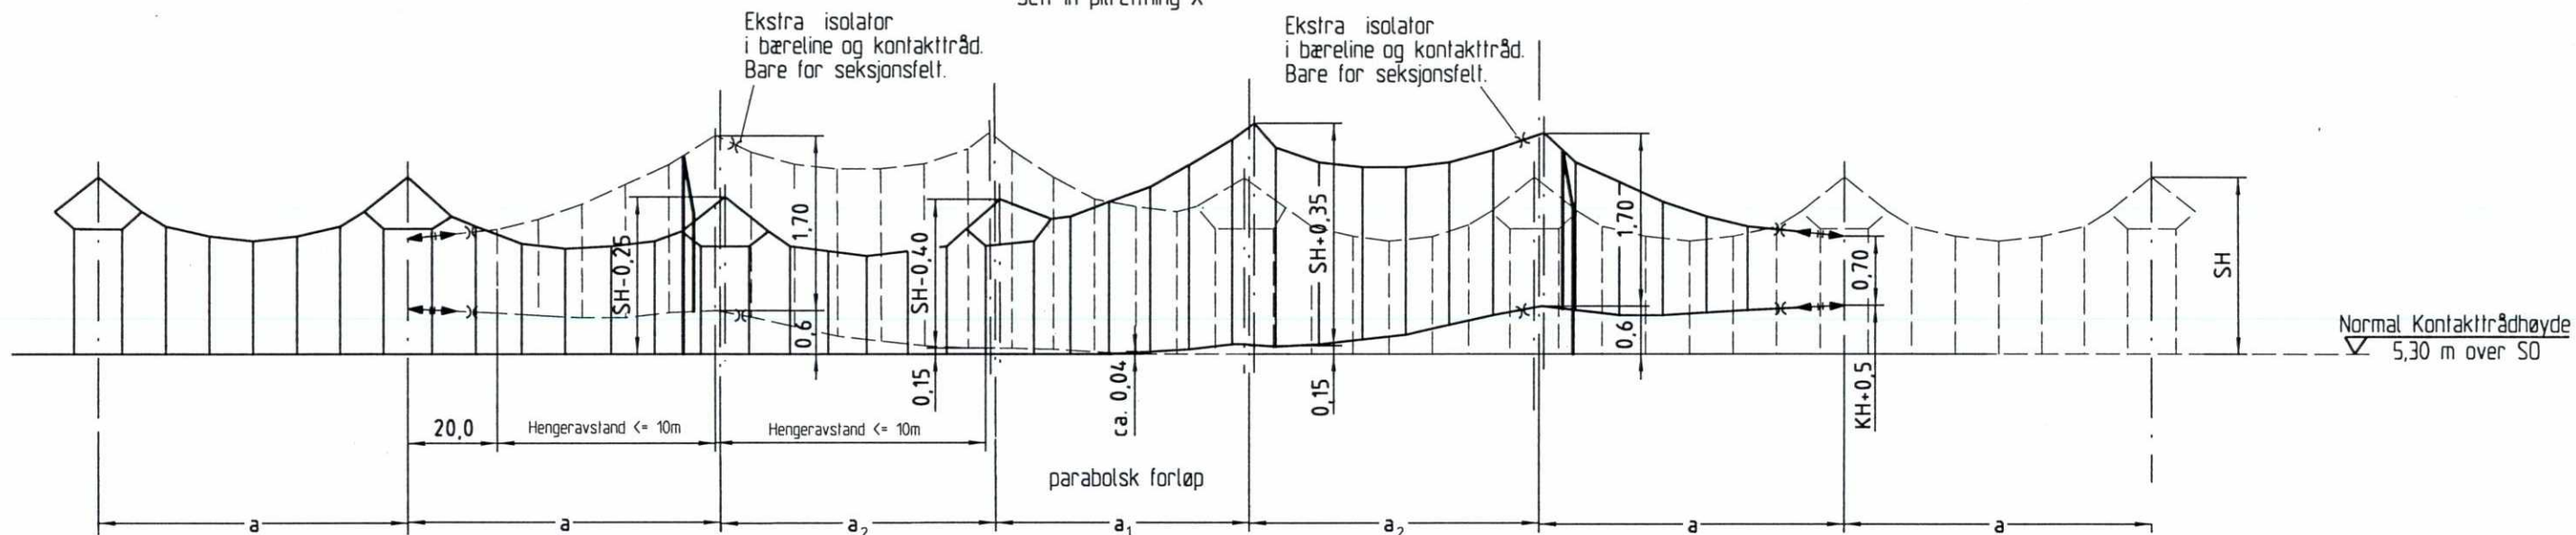

Utliggerne monteres slik at de ikke kommer inn i hverandre ved temperaturendringer. Ved forandring av siksak i parallellfeltet må utligger 1 og 4 bytte plass.

Sett in pilretning Y

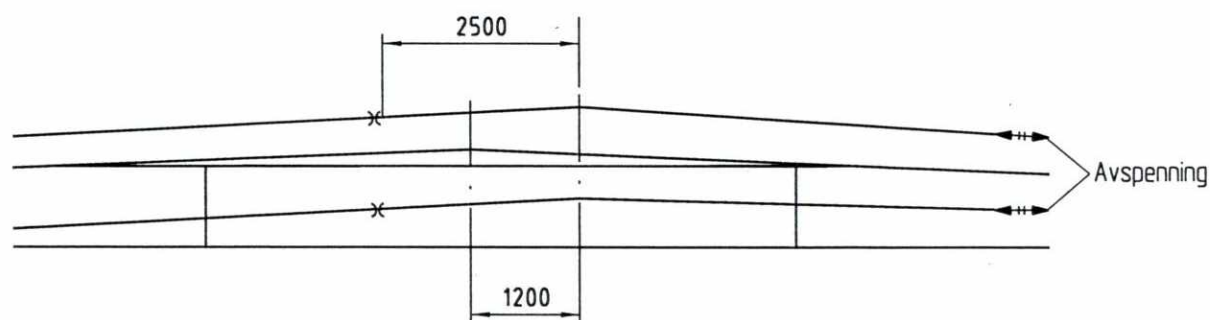

Kontaktledning E000-M-T0-74-0503
 Spennlengde a, a1, a2 E000-M-T0-74-0508
 Sideforskyvning b1 E000-M-T0-74-0507
 Sideforskyvning b E000-M-T0-74-0500 -0502

F03	05.03.98	Som bygget	Gr.	Kr.	AM
B02	16.06.97	Kontaktråd 0,1 m høyere, Prospekt Y til del	JS	Kr.	HG
B01	11.01.96	For akseptering	Hrh	Kr.	Cat.
Rev.	Dato	Endring - erstatning	Tegn.	Saksb.	Sign.
			Dato	28.8.95	
			Saksb.	Hrh.	
			DA	Kr.	
NSB Gardermobanen A/S			DA	Cat.	
ABB Kraft AS - kontrakt K-1839			DA	Cat.	
Kontrakt nr.	K-1839		Leverandør	ADtranz	
Avstand Oslo S			Leverandør Tegn. nr.	2 - 25.04.407	
Parsell			Ark. bet.		
Område			Erstatn. for		
Tekst - beskrivelse			Områdekode		
Parallellfelt					
GMB Tegn. nr.	E000-M-T0-74-0509		Rev.	F03	
NSB Tegn. nr.			Rev.		