


SLUTTDOKUMENTASJON

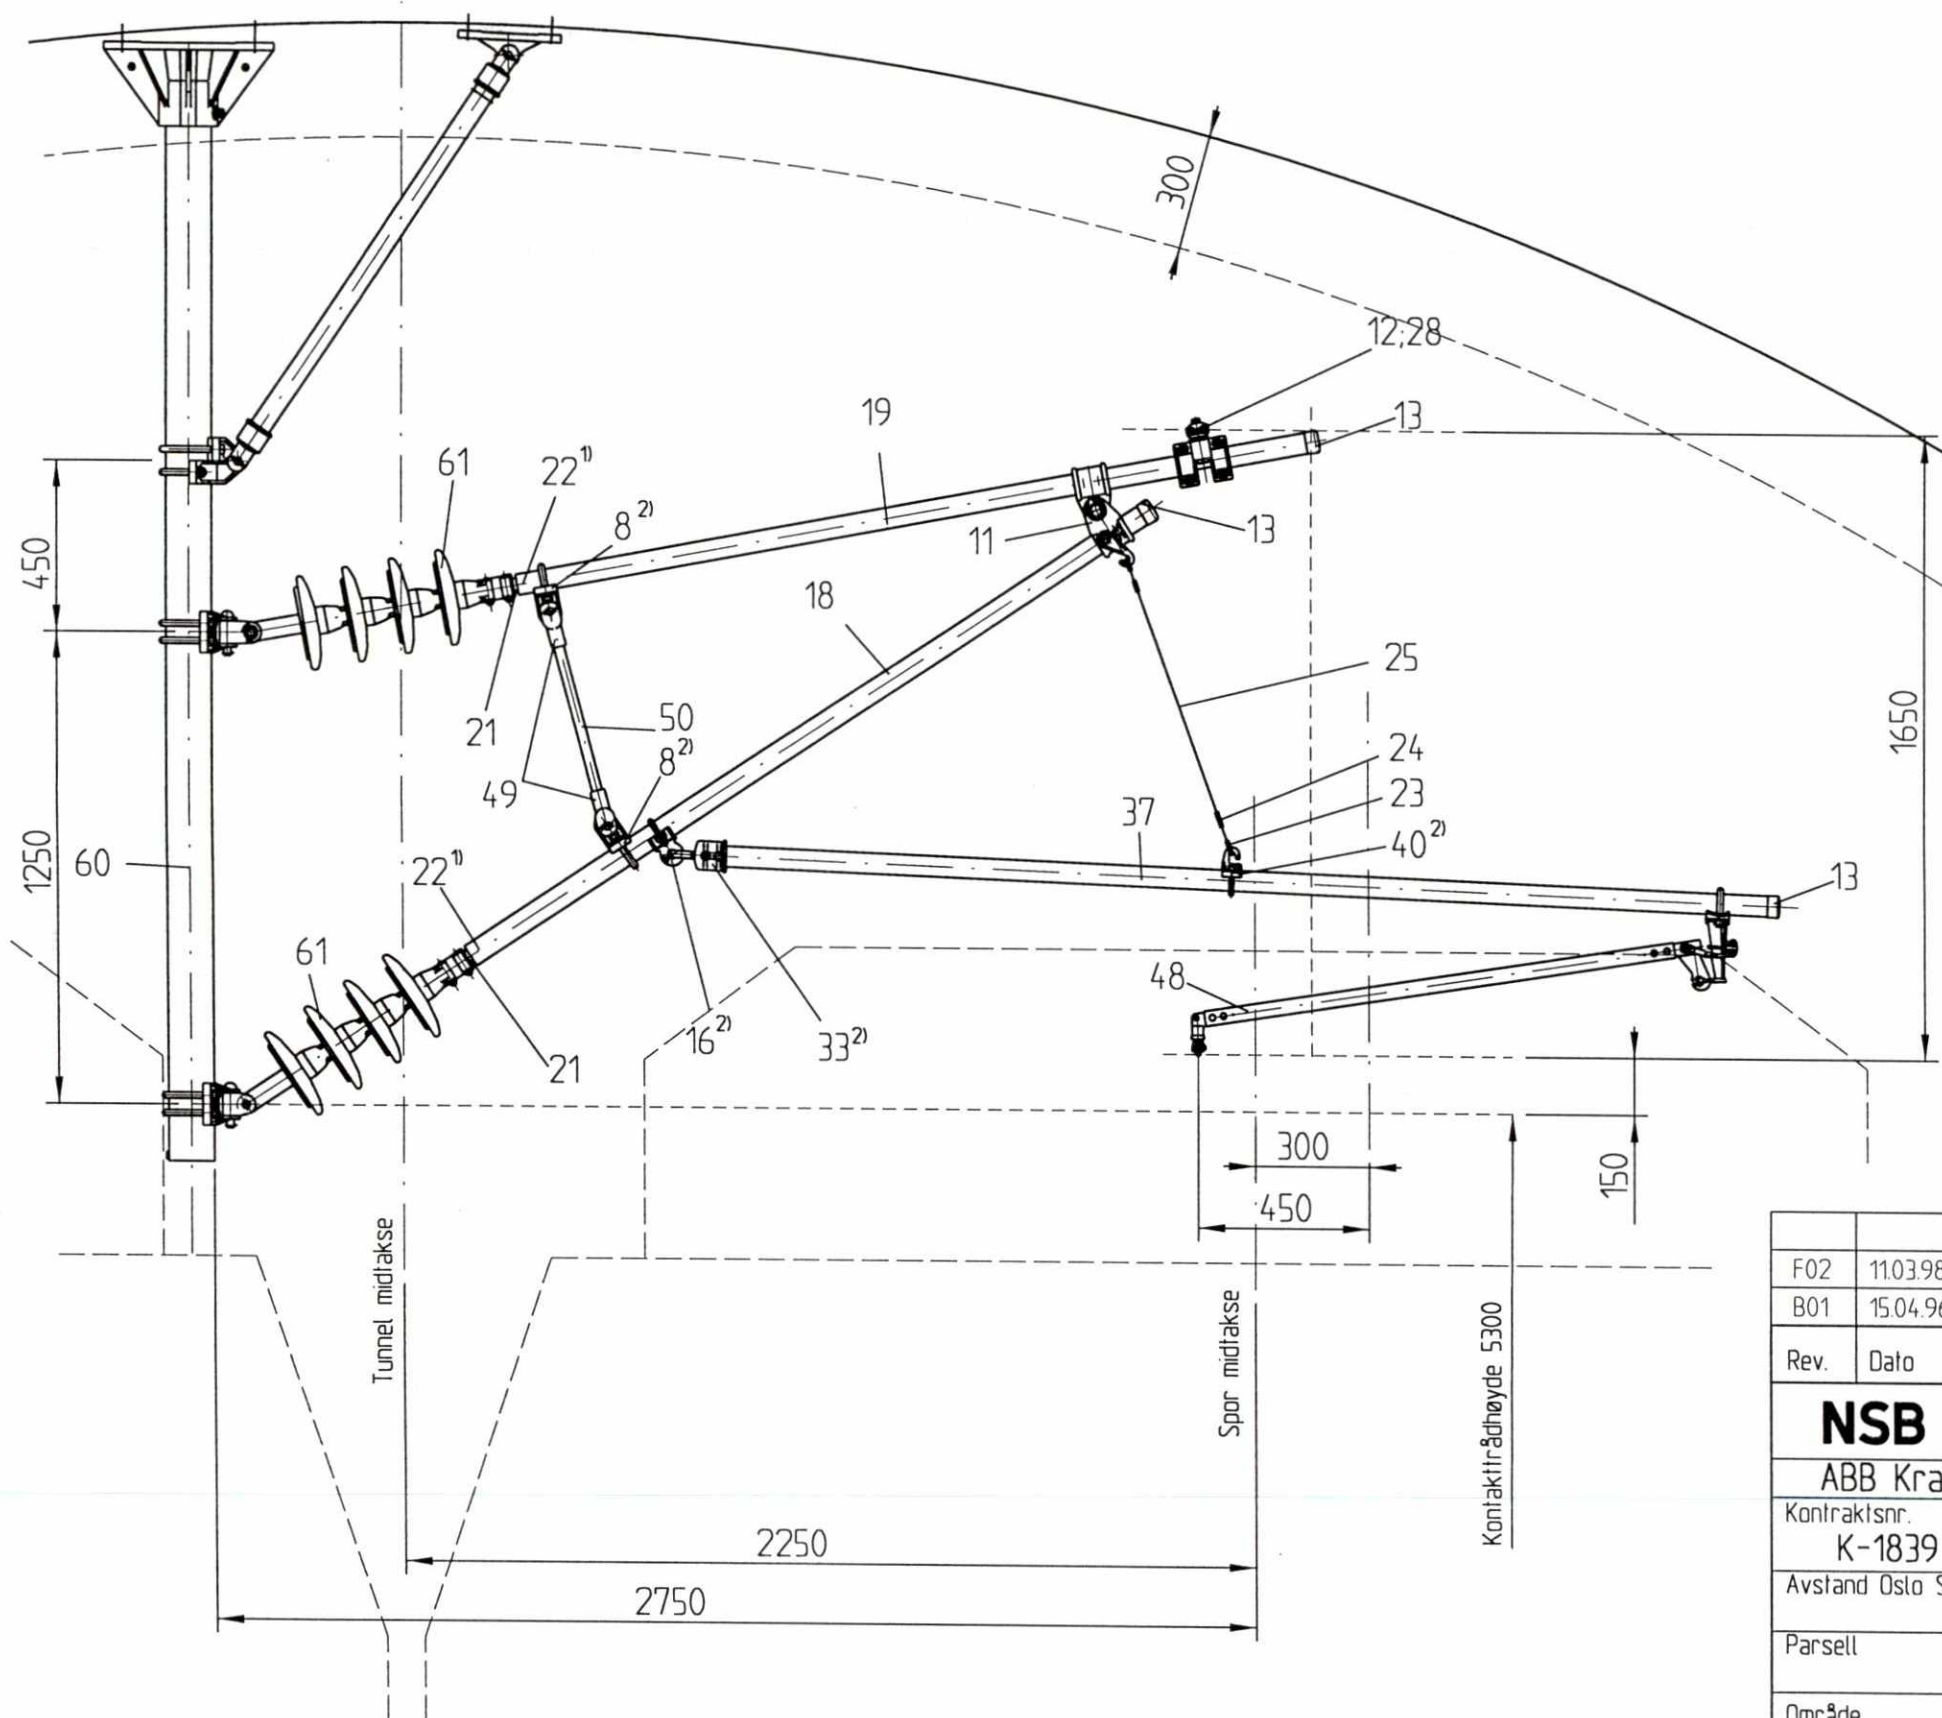

Del	St.
8	2
11	1
12	1
13	3
16	1
18	1
19	1
21	2
22	2
23	2
24	2
25	1
28	1
33	1
37	1
40	1
48	1
49	2
50	1
60	1
61	2

F02	11.03.98	Som bygget	Gr.	Kr.	AM
B01	15.04.96	For akseptering	ChF.	Tm.	Cat.
Rev.	Dato	Endring - erstatning	Tegn.	Saksb.	Sign.
NSB Gardermobanen A/S			Dato	18.196	
ABB Kraft AS - kontrakt K-1839			Saksb.	ChF.	
Kontrakt nr.	Leverandør		DA	Tm.	
K-1839			OA	Cat.	
Avstand Oslo S	Leverandør Tegn. nr.		DAK nr.		
	GVT 3 526 018 Bl.11		Hor. M.	1:20	
Parsell			Vert. M.		
Område			Ark. bet.		
Tekst - beskrivelse	Parallellfelt utligger 3 løftet trykkbelastet-rettlinje		Erstain. for		
GMB Tegn. nr.	E000-M-TO-74-0548		Områdekode		
NSB Tegn. nr.			Rev.	F02	
			Rev.		

Rør 55-55-55/26

- 1) Reduserstykket (del 21) bores samtidig med rør (del 18;19) og spennhylsen slås inn.
- 2) Tiltrekningsmomentet for bøyer og skruer på rørhylsene er 50 til 60 Nm.

Fuer dieses Dokument und den darin dargestellten Gegenstand behalten wir uns alle Rechte vor. Vervielfältigung, Bekannngabe, an Dritte oder Verwertung seines Inhalts sind ohne unsere ausdrückliche Zustimmung verboten.

Allgemeintoleranzen fuer Form und Lage...