


SLUTTDOKUMENTASJON

Del	St.
7	1
8	2
9	1
12	1
13	2
16	1
17	1
18	1
19	1
20	1
21	2
22	2
23	2
24	2
25	1
28	1
40	1
48	1
49	2
50	1
60	1
61	2
62	1

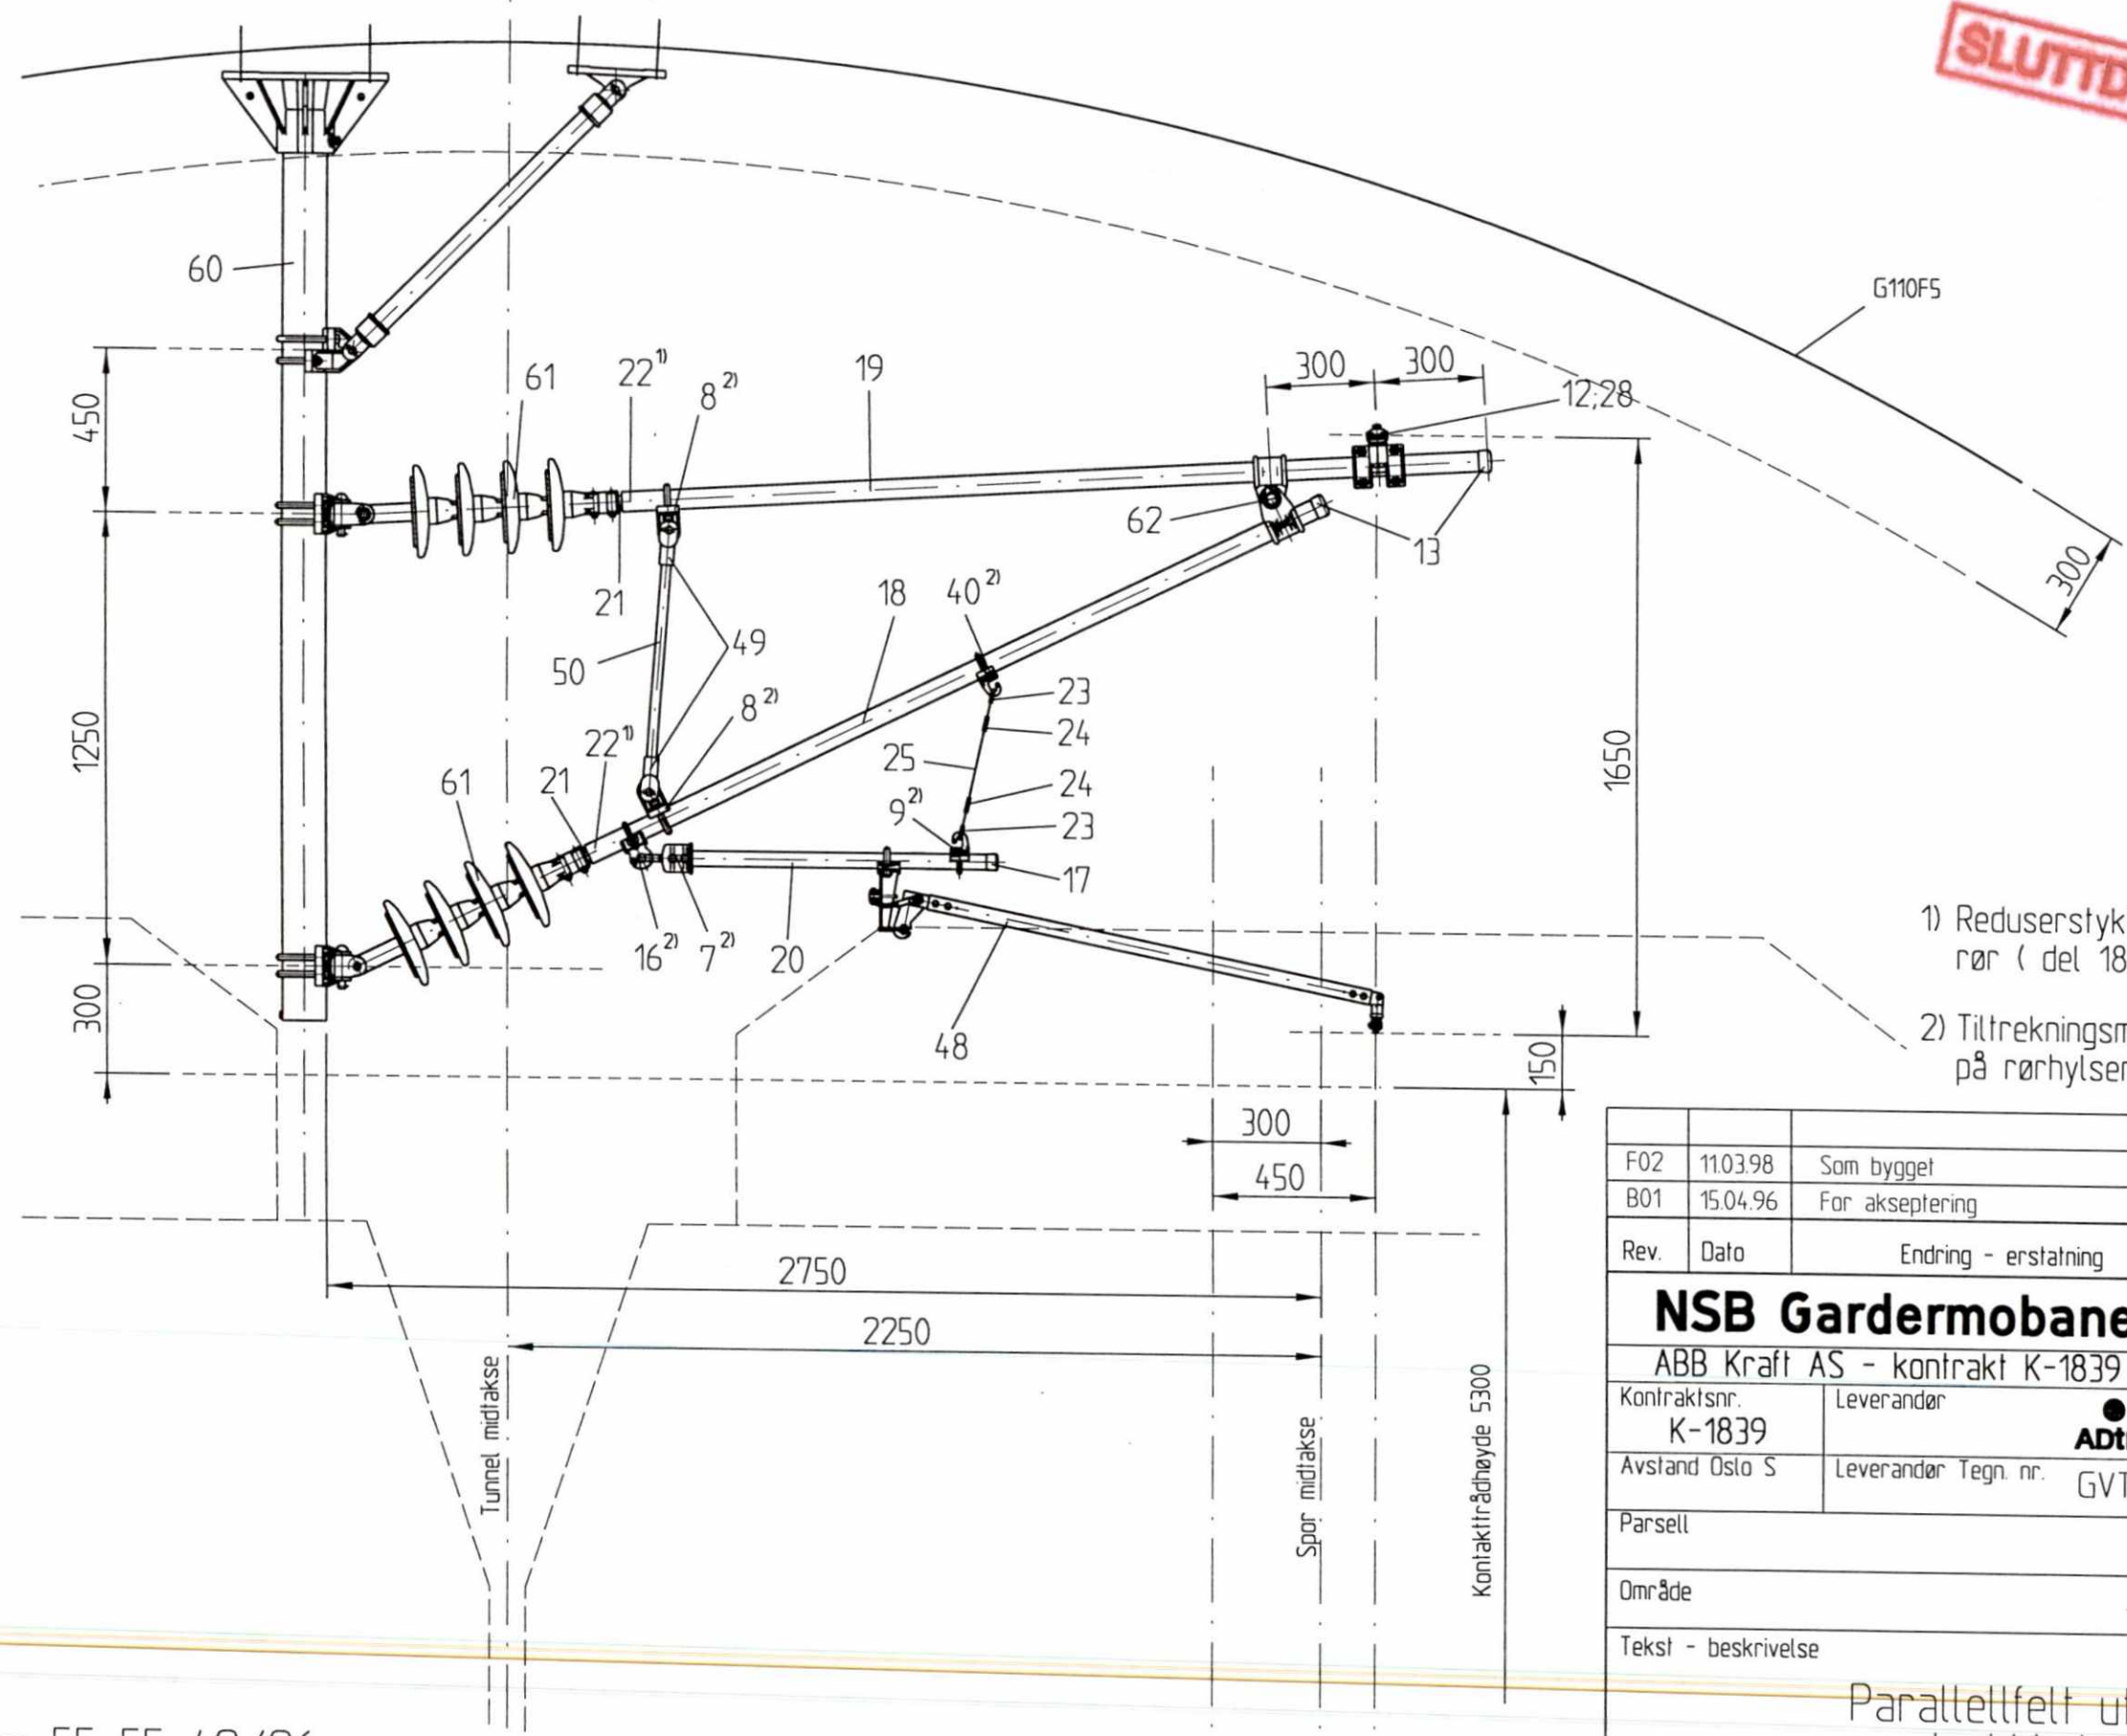

- 1) Reduserstykket (del 21) bores felles med rør (del 18;19) og spennhylsen slås inn.
- 2) Tiltrekningsmomentet for bøyer og skruer på rørhylsene er 50 til 60 Nm.

Rør 55-55-42/26

F02	11.03.98	Som bygget	Gr.	Kr.	AM
B01	15.04.96	For akseptering	ChF.	Tm.	Cat.
Rev.	Dato	Endring - erstatning	Tegn.	Saksb.	Sign.
NSB Gardermobanen A/S			Dato	15.12.95	
ABB Kraft AS - kontrakt K-1839			Saksb.	ChF.	
Kontrakt nr.	Leverandør		DA	Tm.	
K-1839	ADtranz		OA	Cat.	
Avstand Oslo S	Leverandør Tegn. nr.		DAK nr.		
	GVT 3 526 018 Bl.14		Hor. M.	1:20	
Parsell			Vert. M.		
Område			Ark. bet.		
Tekst - beskrivelse			Erstatn. for		
Parallelfelt utligger 2 løftet strekkbelastef-rettlinje			Områdekode		
GMB Tegn. nr.	E000-M-T0-74-0551		Rev.	F02	
NSB Tegn. nr.			Rev.		

Fuer dieses Dokument und den darin dargestellten Gegenstand behalten wir uns alle Rechte vor. Vervielfaeligung, Bekannntgabe an Dritte oder Verwertung seines Inhalts sind ohne unsere ausdrueckliche Zustimmung verboten.

Allgemeintoleranzen fuer Form und Lage