


Overhøyde u. (mm)	X [mm]	Y [mm]
0	1900	0
10	1935	35
20	1965	65
30	2000	100
40	2030	130
50	2065	165
60	2095	195
70	2130	230
80	2160	260
90	2195	295
100	2225	325
110	2260	360
120	2290	390
130	2320	420
140	2355	455
150	2390	490

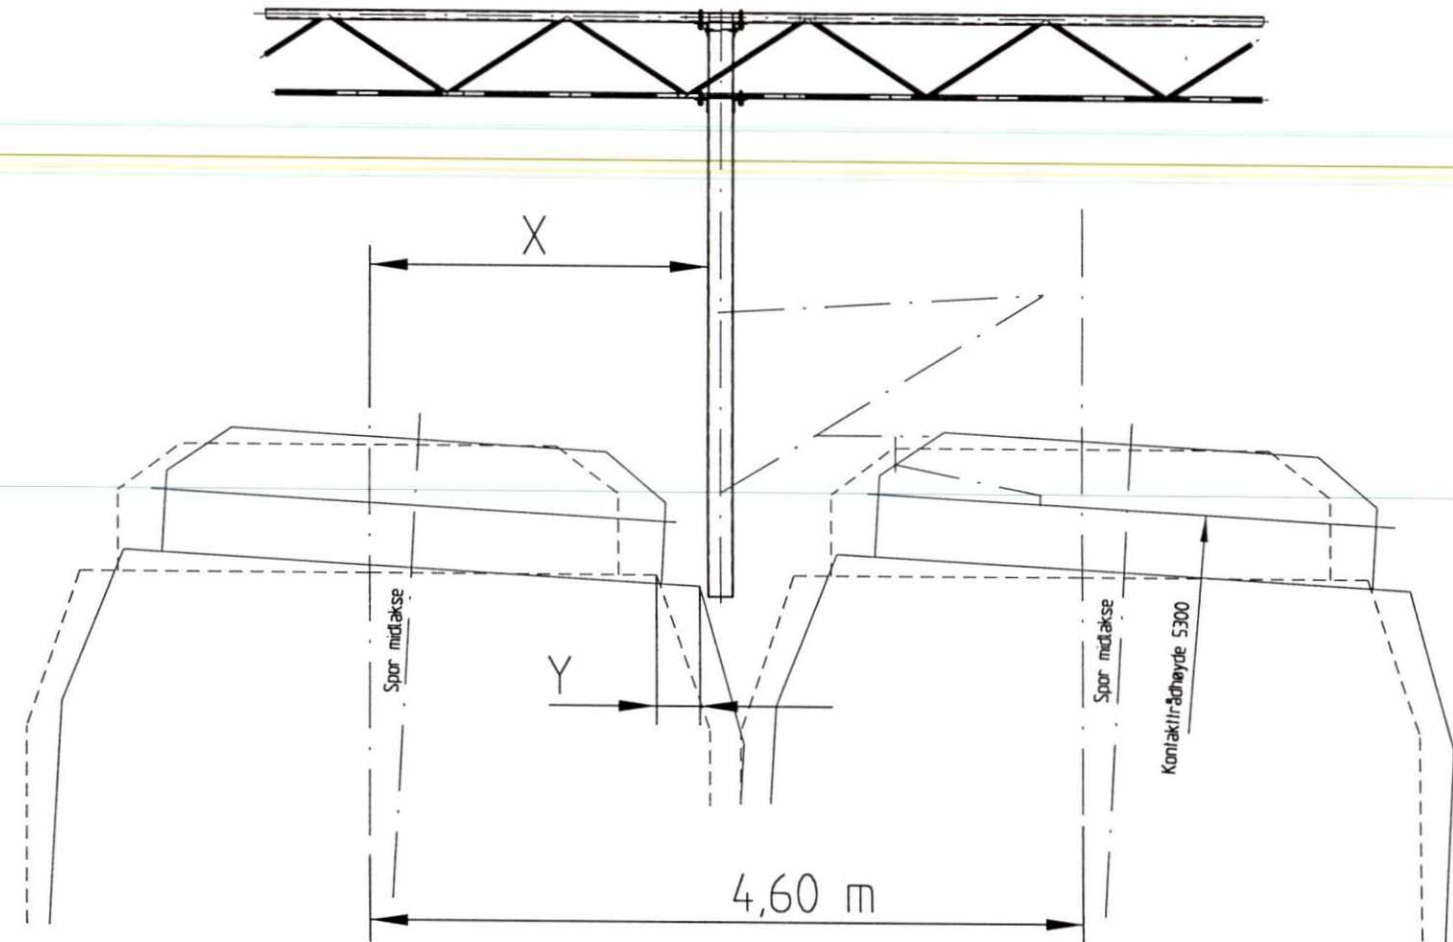

SLUTTDOKUMENTASJON

Uttliger på venstre spor: Tegn. Nr. E000-M-T0-0657

F03	06.03.98	Som bygget	Gr.	Kr.	AM
B02	04.07.97	Tegn. forandre	JS	Tm.	H.G.
B01	10.09.96	For akseptering	RB	Tm.	H.G.
Rev.	Dato	Endring - erstatning	Tegn.	Saksb.	Sign.
			Dato	10.09.96	
NSB Gardermobanen A/S			Saksb.	RB	
ABB Kraft AS - kontrakt K-1839			DA	Tm.	
Kontrakt nr.	Leverandør		OA	H.G.	
K-1839	ADtranz		DAK nr.		
Avstand Oslo S	Leverandør Tegn. nr.	GVT 3 526 063 Bl. 1	Hor. M.	-/-	
Parsell			Vert. M.		
Område			Ark. bet.		
Tekst - beskrivelse	Tabell for plassering av hengemast med utliger i åk (Uttliger på høyre spor)		Erstatn. for		
GMB Tegn. nr.	E000-M-T0-74-0573		Områdekode		
NSB Tegn. nr.			Rev.	F03	
			Rev.		

Fuer dieses Dokument und den darin dargestellten Gegenstand behalten wir uns alle Rechte vor. Vervielfaeligung, Bekannngabe an Dritte oder Verwertung seines Inhalts sind ohne unsere ausdrueckliche Zustimmung verboten.

Allgemeintoleranzen fuer Form und Lage