


K7-53-P 16 650
K7-53-p 16 650

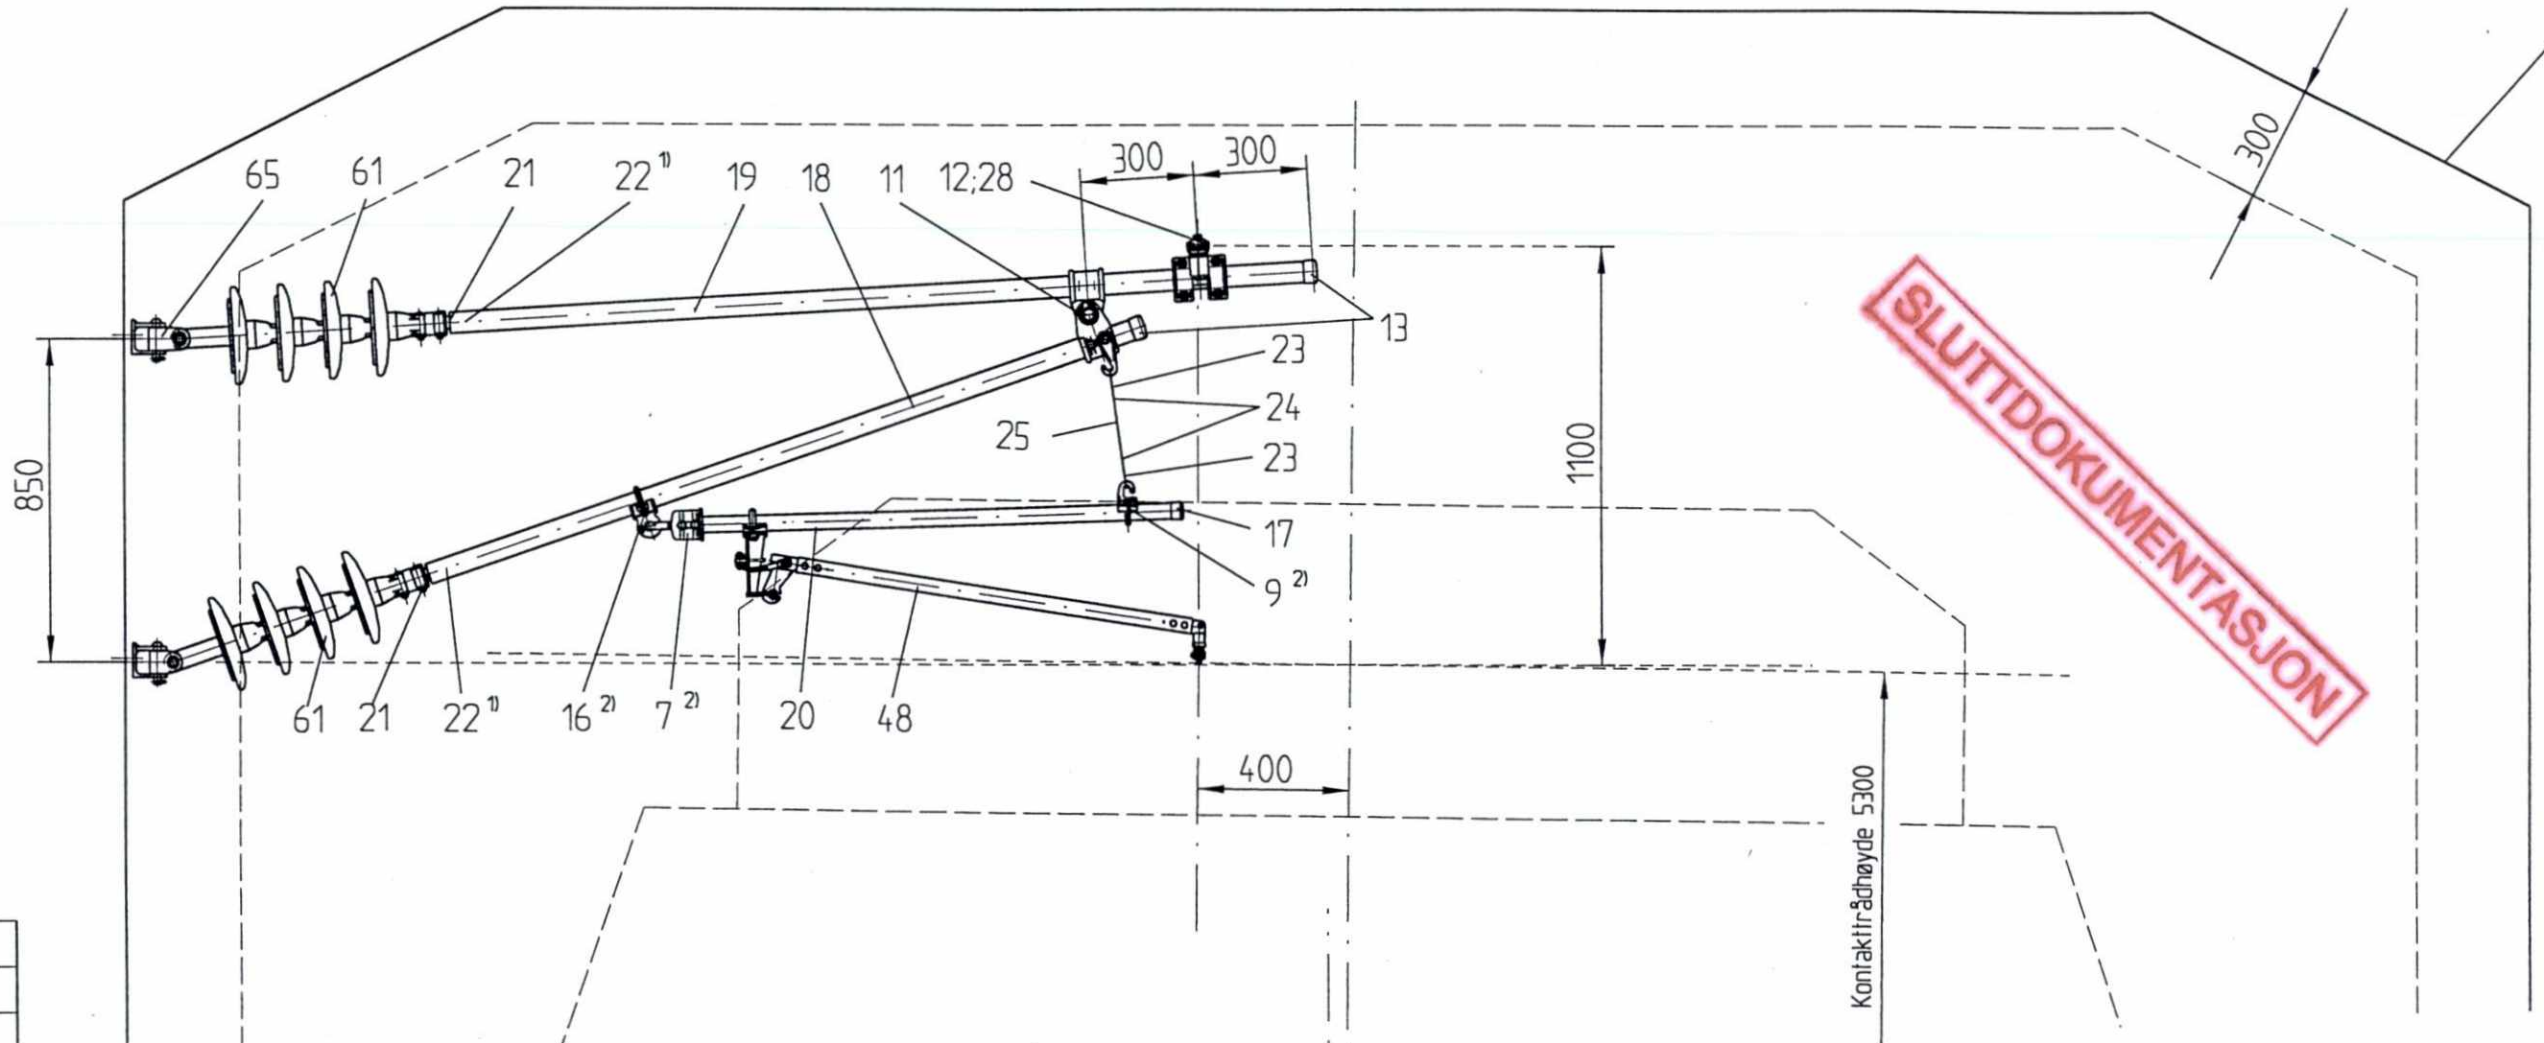

65	1
61	2
48	1
28	1
25	1
24	2
23	2
22	2
21	2
20	1
19	1
18	1
17	1
16	1
13	2
12	1
11	1
9	1
7	1
Del	St.

Rør 55-55-42/26

- 1) Reduserstykket (del 21) bores samtidig med rør (del 18;19) og spennhylsen slås inn.
- 2) Tiltrekningsmomentet for bøyer og skruer på rørhylsene er 50 til 60 Nm.

Fuer dieses Dokument und den darin dargestellten Gegenstand behalten wir uns alle Rechte vor. Vervielfältigung, Bekanntgabe an Dritte oder Verwertung seines Inhalts sind ohne unsere ausdrückliche Zustimmung verboten.

Allgemeintoleranzen fuer Form und Lage

F02	17.02.98	Som bygget	Gr.	Kr.	AM
B01	02.08.96	For akseptering	RB	Tm.	H.G.
Rev.	Dato	Endring - erstatning	Tegn.	Saksb.	Sign.
NSB Gardermobanen A/S			Dato	02.08.96	
ABB Kraft AS - kontrakt K-1839			Saksb.	RB	
Kontrakt nr.	Leverandør		DA	Tm.	
K-1839	ADtranz		DA	H.G.	
Avstand Oslo S	Leverandør Tegn. nr.	GVT 3 526 059 Bl.1	DAK nr.		
Parsell			Hor. M.	1 : 20	
Område			Vert. M.		
Tekst - beskrivelse	Parallellfelt over tre spennlengder utligger kjørbær (Kulvert Stalsberg, rampe)		Ark. bet.		
GMB Tegn. nr.	E000-M-TO-74-0622		Erstatn. for		
NSB Tegn. nr.			Områdekode		
			Rev.	F02	
			Rev.		