


K7-53-P 16 650
K7-53-p 16 650

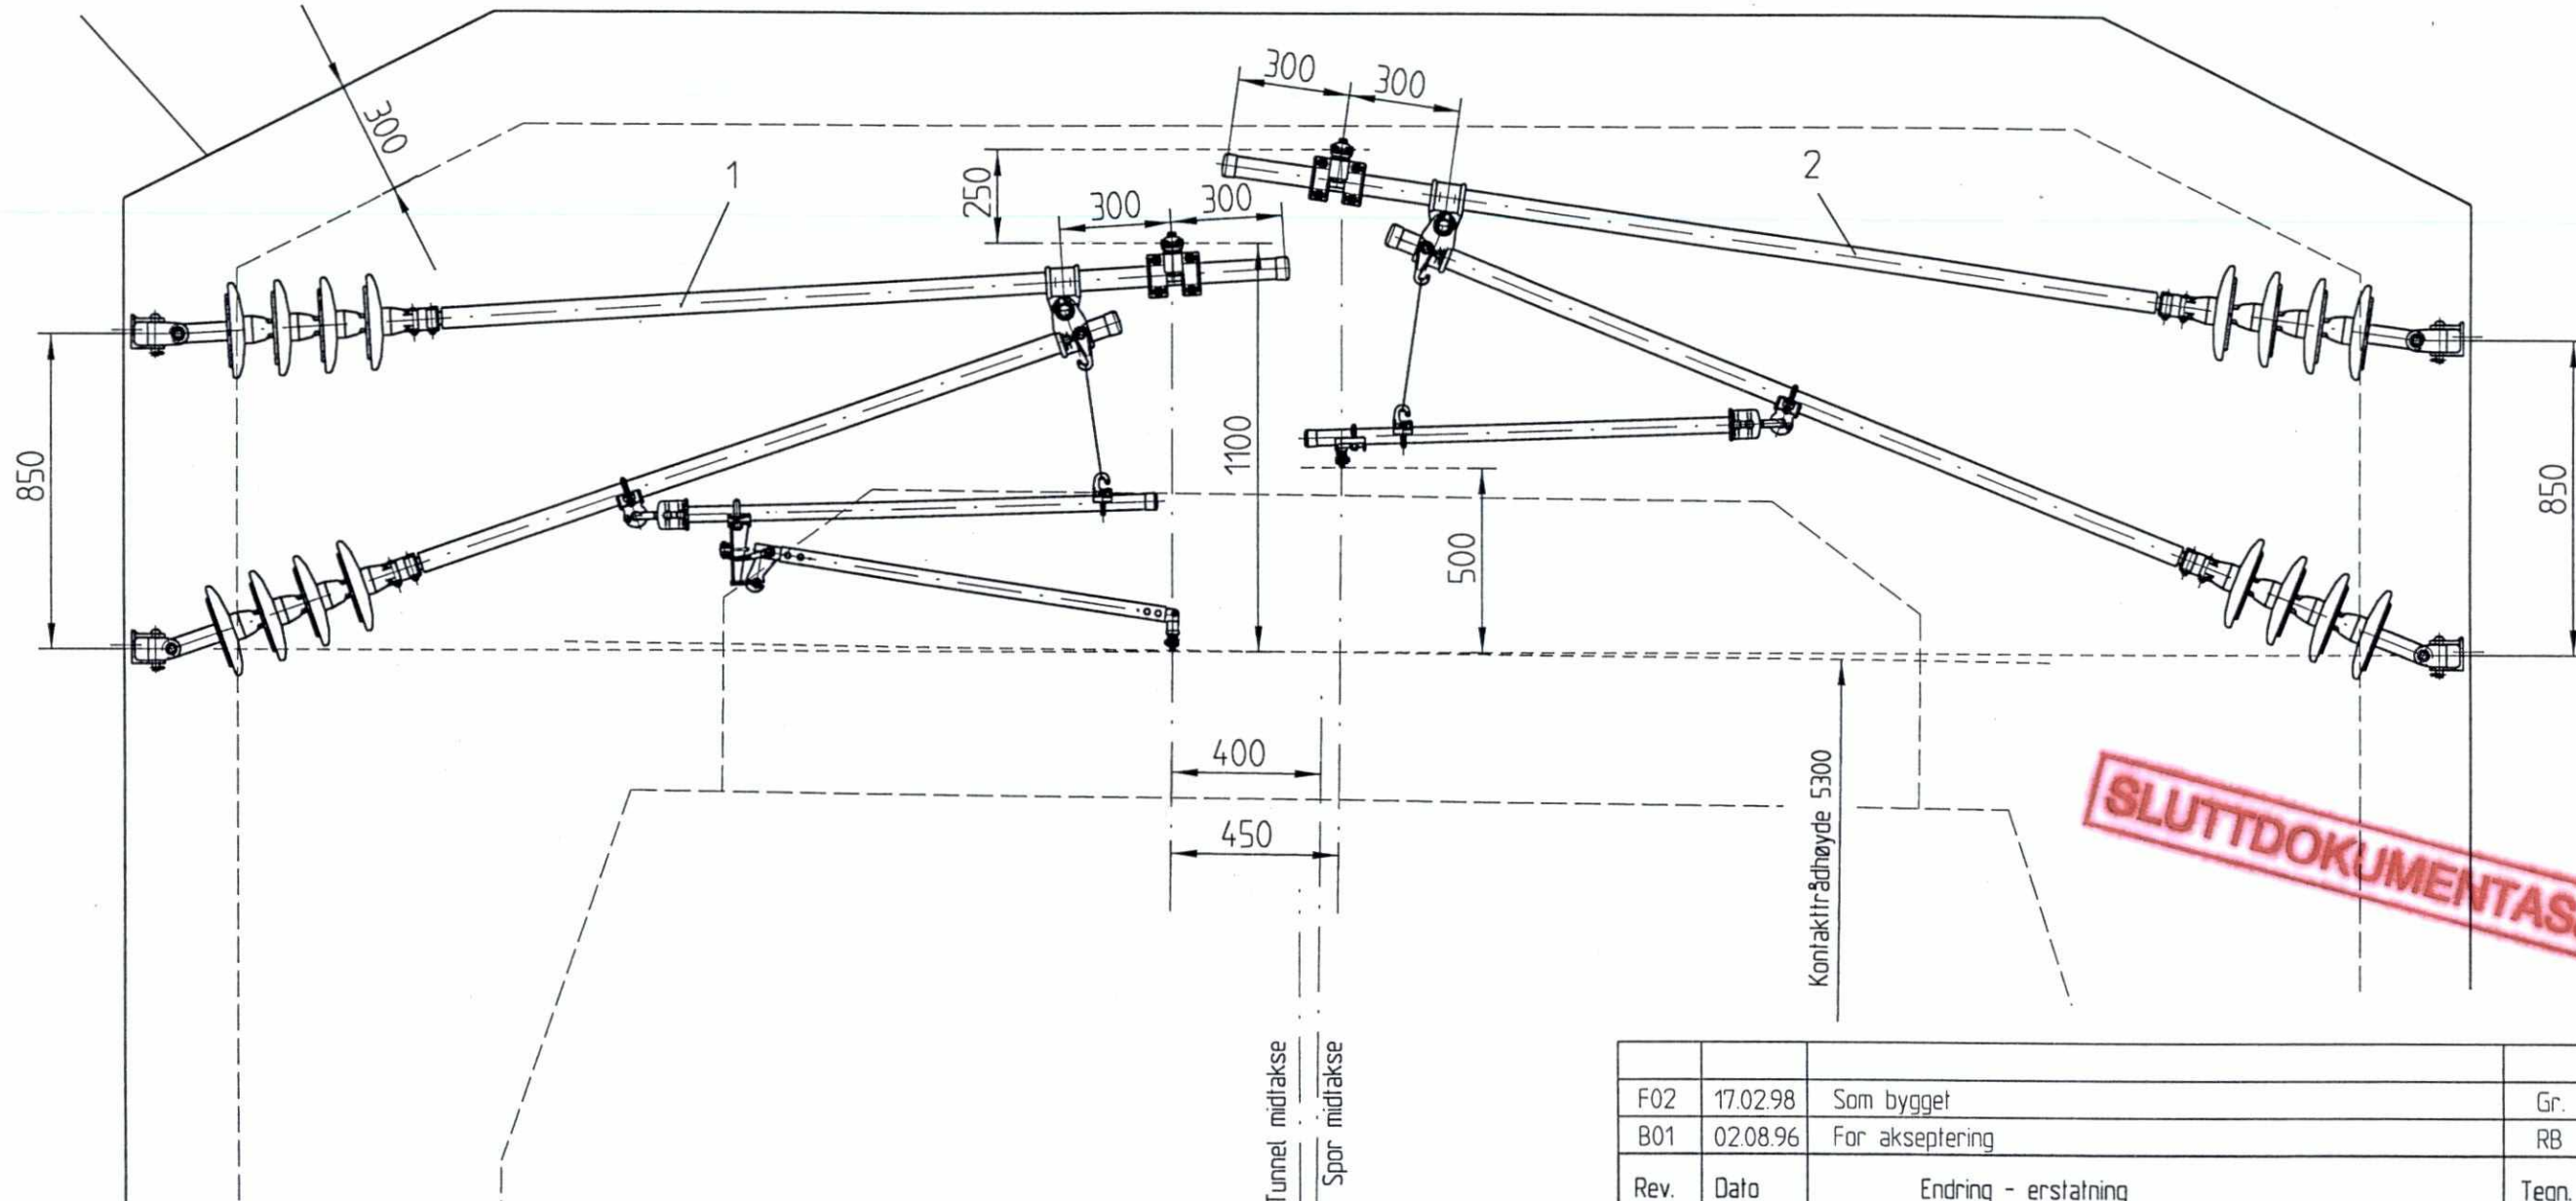

SLUTTDOKUMENTASJON

F02	17.02.98	Som bygget	Gr.	Kr.	AM
B01	02.08.96	For akseptering	RB	Tm.	H.G.
Rev.	Dato	Endring - erstatning	Tegn.	Saksb.	Sign.
NSB Gardermobanen A/S			Dato	02.08.96	
ABB Kraft AS - kontrakt K-1839			Saksb.	RB	
Kontrakt nr.	Leverandør		DA	Tm.	
K-1839	ADtranz		OA	H.G.	
Avstand Oslo S	Leverandør Tegn. nr.	GVT 3 526 059 Bl.5	Hor. M.	1 : 20	
Parsell			Vert. M.		
Område			Ark. bet.		
Tekst - beskrivelse	Parallellfelt over tre spennlengder utligger løftet og kjørbær (Kulvert Stalsberg, rampe)		Erstatn. for		
GMB Tegn. nr.	E000-M-T0-74-0626		Områdekode		
NSB Tegn. nr.			Rev.	F02	
			Rev.		

Für dieses Dokument und den darin dargestellten Gegenstand behalten wir uns alle Rechte vor. Vervielfältigung, Bekanntgabe an Dritte oder Verwertung seines Inhalts sind ohne unsere ausdrückliche Zustimmung verboten.

Allgemeintoleranzen fuer Form und Lage