


K7-53-P 16 600  
K7-53-p 16 600

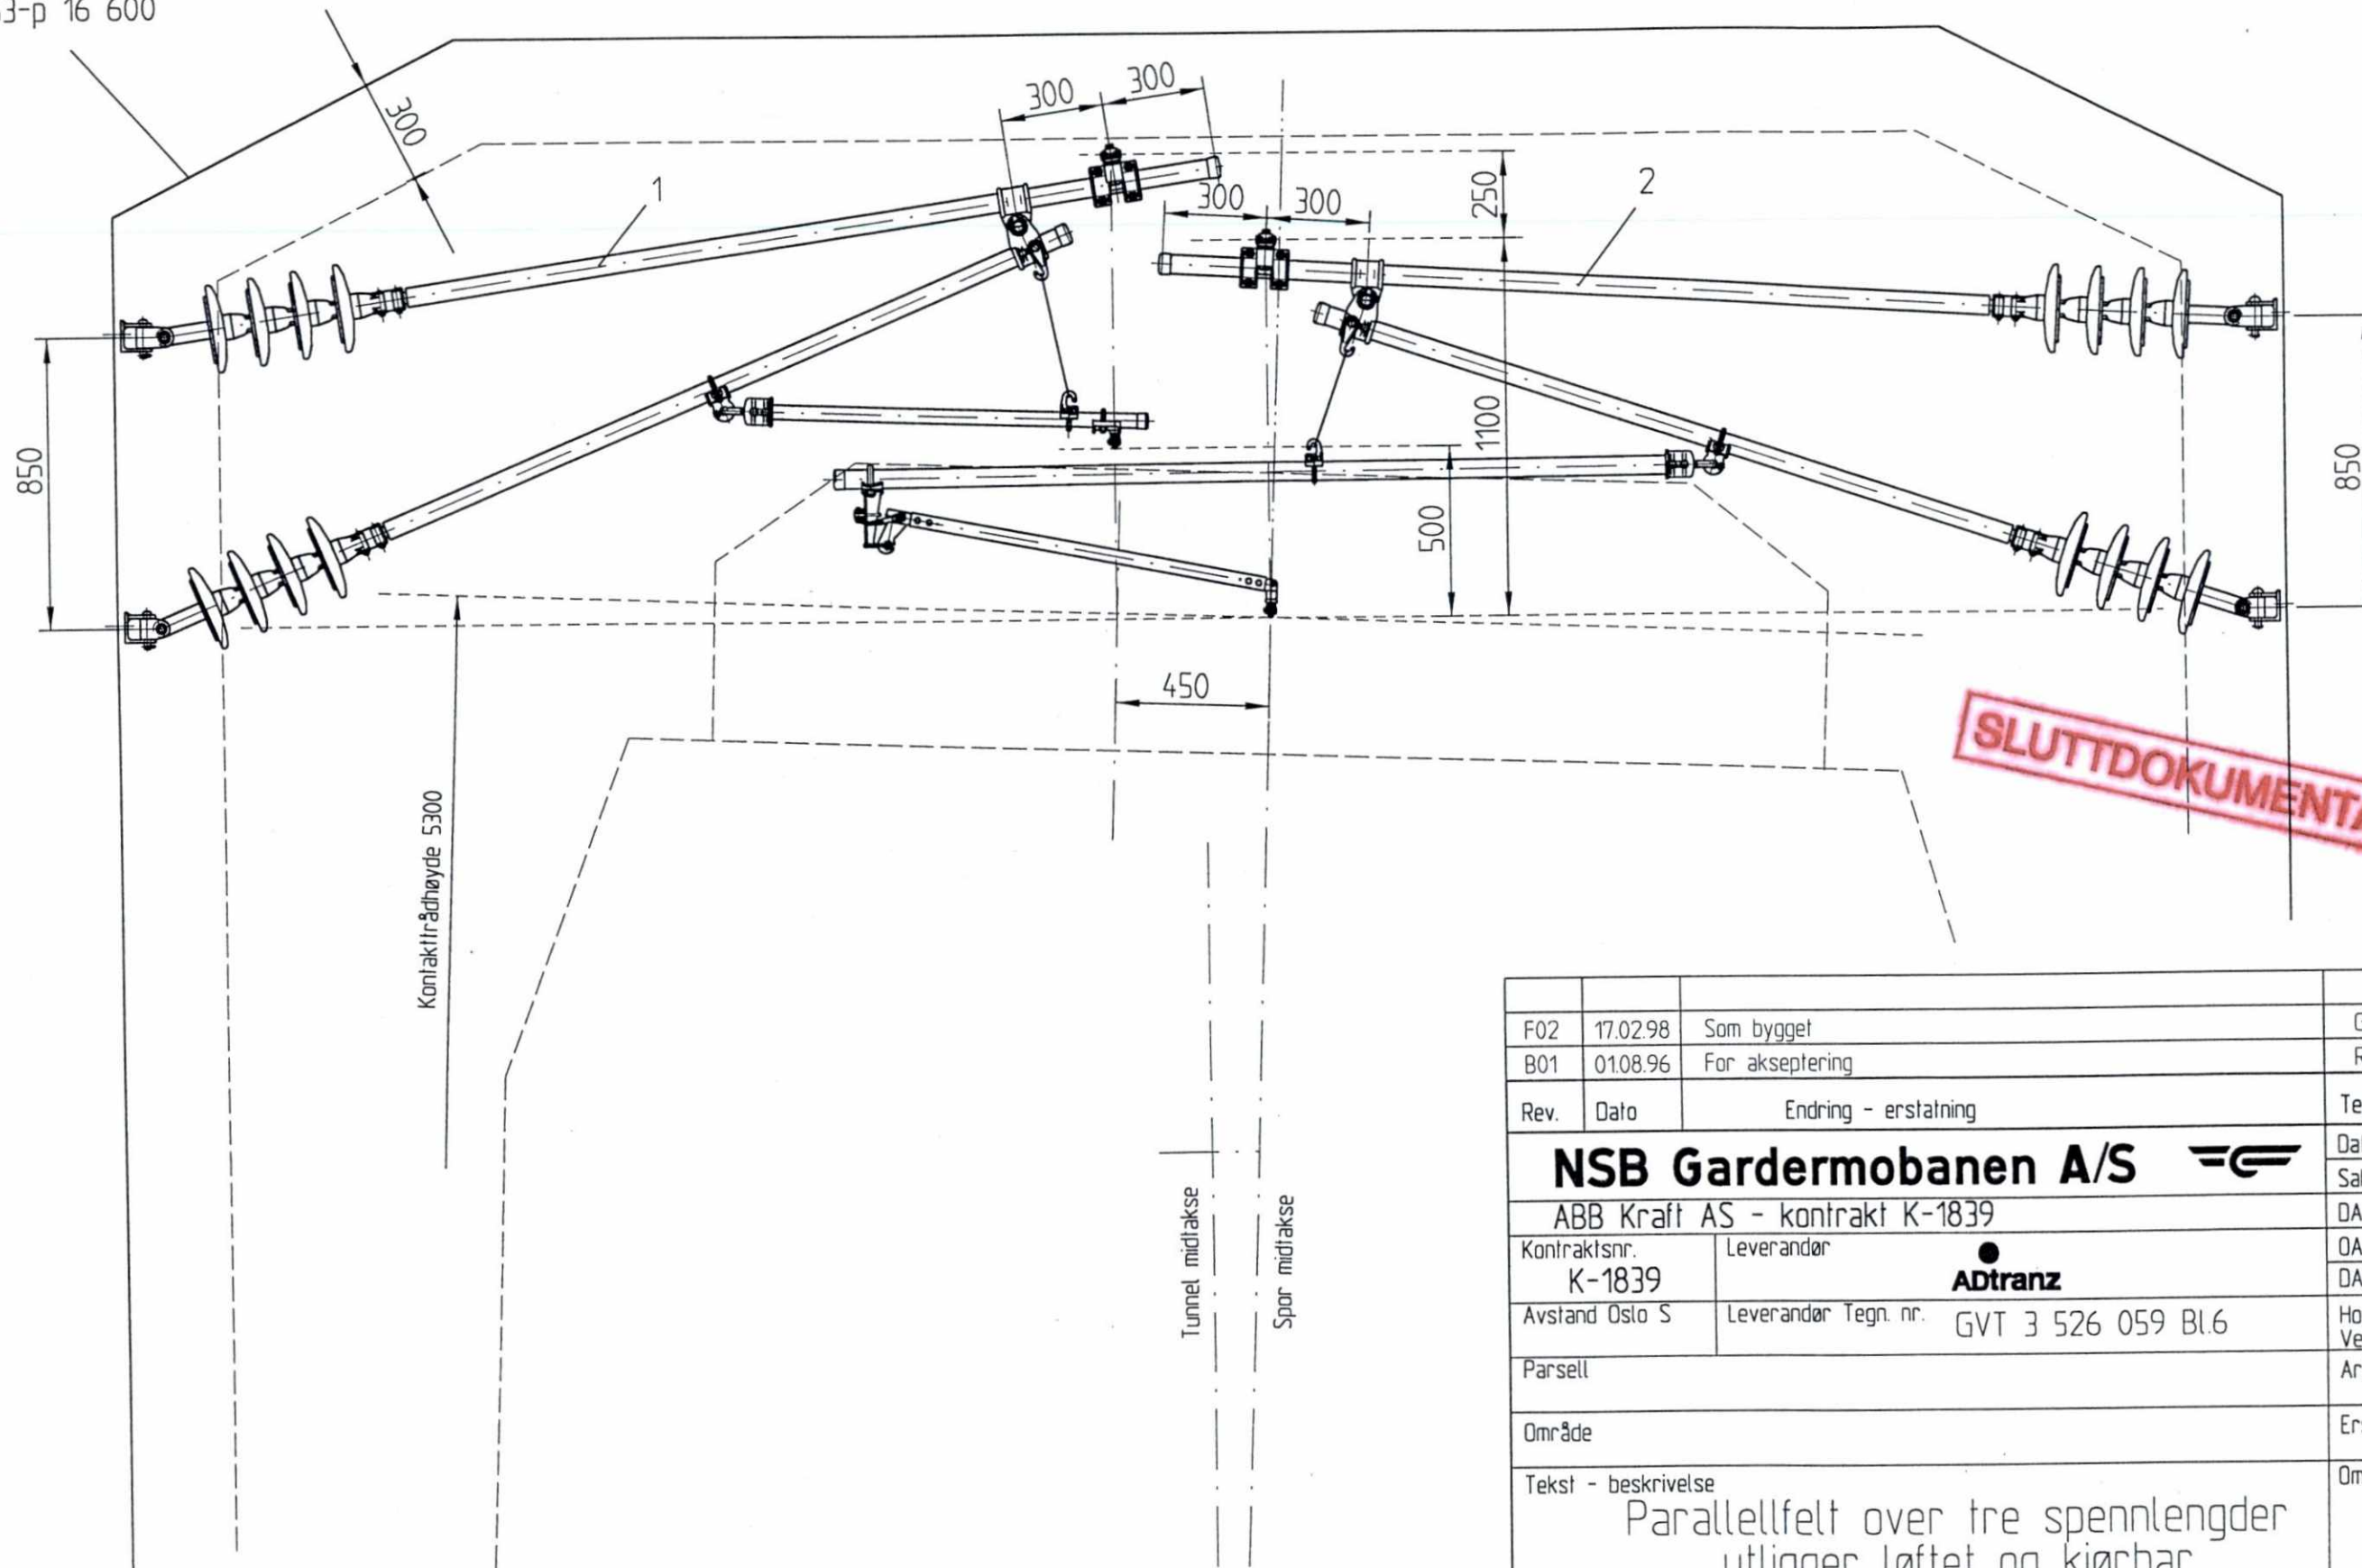

**SLUTTDOKUMENTASJON**

F02	17.02.98	Som bygget	Gr.	Kr.	AM
B01	01.08.96	For akseptering	RB	Tm.	H.G.
Rev.	Dato	Endring - erstatning	Tegn.	Saksb.	Sign.
<b>NSB Gardermobanen A/S</b>			Dato	01.08.96	
ABB Kraft AS - kontrakt K-1839			Saksb.	RB	
Kontraktsnr.	Leverandør		DA	Tm.	
K-1839	● <b>ADtranz</b>		OA	H.G.	
Avstand Oslo S	Leverandør Tegn. nr.	GVT 3 526 059 Bl.6	Hor. M.	1 : 20	
			Vert. M.		
Parsell			Ark. bet.		
Område			Erstatn. for		
Tekst - beskrivelse	Parallellfelt over tre spennlengder utligger løftet og kjørbær (Kulvert Stalsberg, rampe)		Områdekode		
GMB Tegn. nr.	E000-M-T0-74-0627		Rev.	F02	
NSB Tegn. nr.			Rev.		

Fuer dieses Dokument und den darin dargestellten Gegenstand behalten wir uns alle Rechte vor. Vervielfältigung, Bekanntgabe an Dritte oder Verwertung seines Inhalts sind ohne unsere ausdrückliche Zustimmung verboten.

Allgemeintoleranzen fuer Form und Lage